



PLANTA

IDENTIFICAÇÃO	JAN CORRER ALUMÍNIO/VIDRO 1,51 x 1,22 0,38
LOCALIZAÇÃO	ADMINISTRAÇÃO
QUANTIDADE	01 UNIDADE
ABERTURA	2 FOLHAR DE CORRER
ESPECIFICAÇÕES	ALUMÍNIO ANODIZADO COM PINTURA ELETROSTÁTICA COR BRONZE
VIDRO	VIDRO COMUM INCOLOR

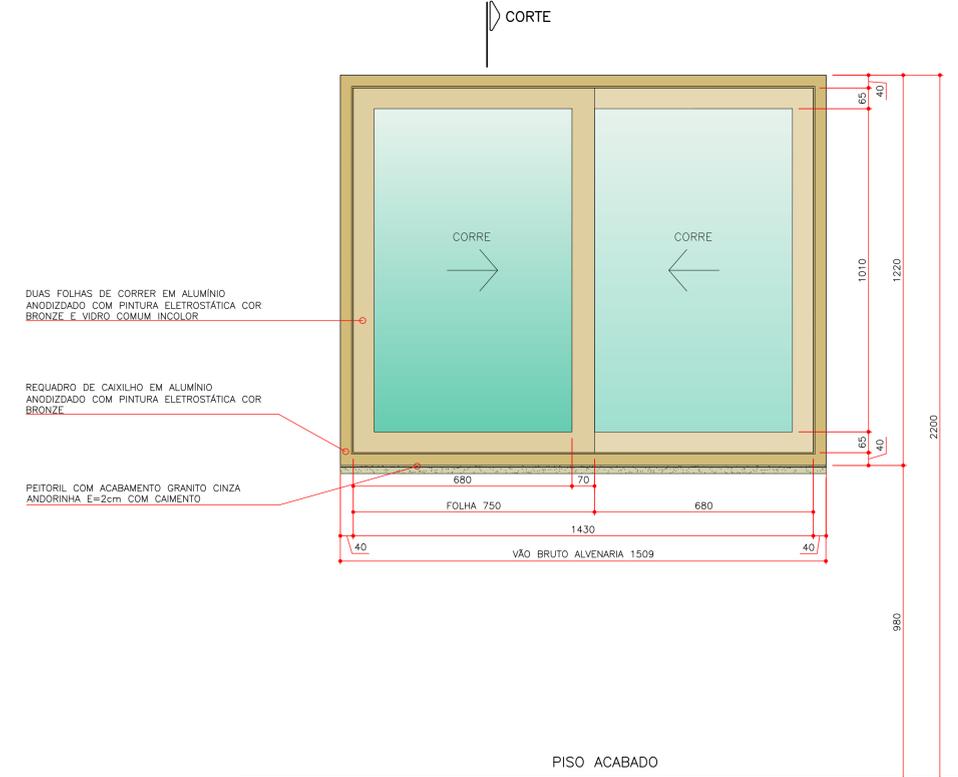

VISTA EXTERNA

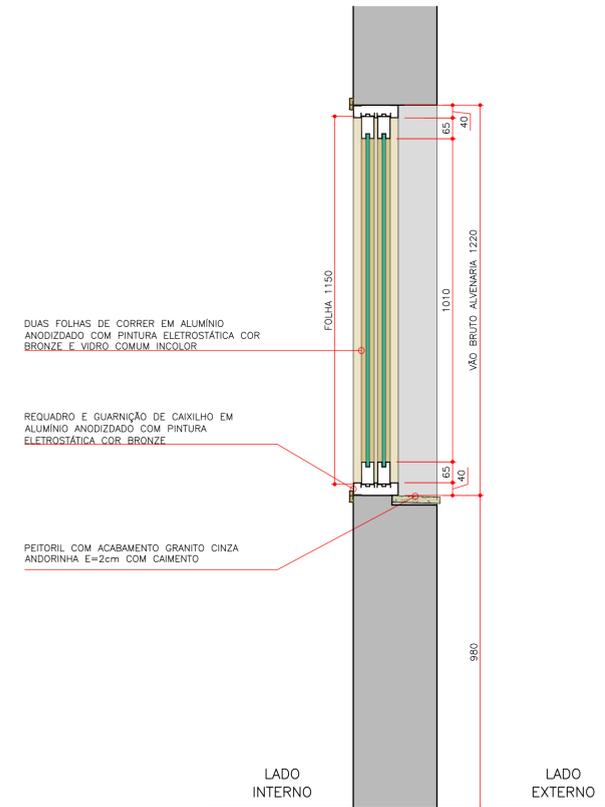


CORTE

Declaro o atendimento às regras de acessibilidade previstas em legislação e em normas técnicas pertinentes para as edificações abertas ao público, de uso público ou privadas de uso coletivo, conforme § 1º do art. 56 da lei nº 13146, de 06 de julho de 2015, declaro o atendimento às leis nº 16.050 de 31 de julho de 2014, lei nº 16.642 de 9 de maio de 2017 e lei nº 12.651, de 25 de maio de 2012.

NOTAS GERAIS

- 1- Conferir as medidas no local
- 2- Todas as cotas estão em metros, exceto quando indicado contrário
- 3- Verificar todas as cotas in loco por se tratar de reforma podem haver diferenças.
- 4- Para a pavimentação das rampas, foi considerada a reutilização do material existente na rampa atual (a ser reformada). Prever reposição do material quando necessário, do mesmo tipo, características, dimensões e fabricante.
- 5- O projeto está em concordância com as seguintes normas técnicas:
  - ABNT NBR 9050/20: Acessibilidade a edificações, mobiliário, espaços e equipamentos urbanos
  - ABNT NBR 14718/19: Guarda-corpos para edificação
  - ABNT NBR 16537/16: Acessibilidade-Sinalização tátil no piso-Diretrizes para elaboração de projetos e instalação
- 6- Verificar se todos os pisos estão com caimento adequado de no mínimo 2%, sempre a favor da declividade, para evitar o empocamento.caixas técnicas e de instalações deverão ter suas tampas corrigidas
- 7- Projeto efetuado com levantamento planialtimétrico, realizado por profissional Topógrafo, em 18 de dezembro de 2023, utilizando sistema de coordenadas tipo UTM, fuso 23, meridiano central 45. Datum= SIRGAS 2000.

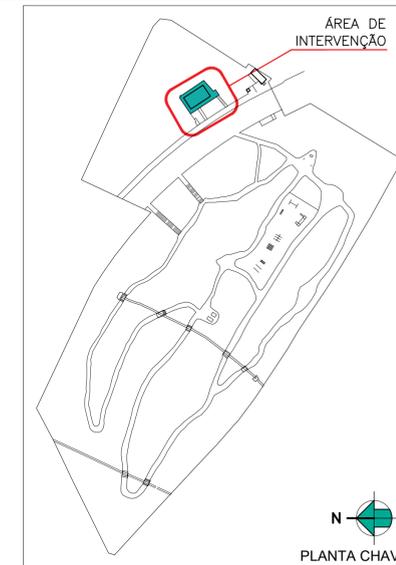

NOTAS

- 1- TODAS AS MEDIDAS ESTÃO EM MILÍMETROS, EXCETO QUANDO INDICADO AO CONTRÁRIO
- 2- TODAS AS ESPECIFICAÇÕES DE FABRICANTES, TIPOS, CÓDIGOS E MODELOS INFORMADOS NESTA FOLHA SÃO REFERÊNCIAS DE MERCADO COM NÍVEL DE QUALIDADE TÉCNICA E OPERACIONAL ALINHADA COM A DEMANDA DOS USUÁRIOS E DA CATEGORIA DA EDIFICAÇÃO. CASO SE OPTAR POR PRODUTOS DE OUTROS FORNECEDORES, IMPORTANTE OBSERVAR OS REQUISITOS MÍNIMOS PARA SE OBTER PRODUTOS SIMILARES AOS ESPECIFICADOS NESTE PROJETO.
- 3- TODAS OS COMPONENTES DE ALUMÍNIO AQUI DETALHADOS SERÃO NA COR BRONZE, A PARTIR DE ANODIZAÇÃO OU PINTURA ELETROSTÁTICA.
- 4- NA OCASIÃO DA CONTRATATAÇÃO DAS PORTAS, CONSULTAR SOBRE A POSSIBILIDADE DAS MAÇANETAS, FECHADURAS, DOBRADIÇAS, BARRAS E DEMAIS ACESSÓRIOS, PODEREM SER FORNECIDOS E/OU PINTADOS NA MESMA COR DA ESQUADRIA EM GERAL, EM PINTURA ELETROSTÁTICA NA COR BRONZE.
- 5- CASO NÃO HAJA POSSIBILIDADE DOS COMPONENTES DESCRITOS NA NOTA ANTERIOR SEREM DA MESMA COR DA ESQUADRIA EM GERAL, OPTAR POR COMPONENTES NA COR "INOX ESCOVADO".

PROJETO/OBRA: <b>PARQUE DOS EUCALIPTOS</b>	
ENDEREÇO: RUA MINISTRO GUIMARÃES, 280 - SUPER QUADRA MORUMBI - SÃO PAULO/SP	
TÍTULO: <b>PARQUE DOS EUCALIPTOS AS BUILT EDIFÍCIO MULTIFUNCIONAL DETALHAMENTO DE ESQUADRIAS J01</b>	DISCIPLINA: <b>ARQUITETURA</b>
ESCALA: <b>1 : 10</b>	ÁREA TÉCNICA: <b>ARQUITETURA</b>
EMISSÃO INICIAL: <b>12/09/2024</b>	ARQUIVO: UGP-EUC-OP-01-ARQ-AB-4004-R00.dwg
Nº DA FOLHA: <b>4004</b>	FASE DO PROJETO: <b>AB</b>
REVISÃO: <b>R00</b>	FOLHA:

02			
01			
00	EMISSÃO INICIAL	ANDRÉ	20/09/2024
REV.	DESCRIÇÃO	PROJETISTA	DATA
RESPONSÁVEL TÉCNICO: FABIANO GONÇALVES DA SILVA (CREA: 5061119745-SP)			
RESPONSÁVEL LEGAL: VICTOR SERRANO PEREIRA			
 URBIA GESTÃO DE PARQUES SPE SA. Avenida Dra. Ruth Cardoso, 8601 - 32º andar - São Paulo, SP			