

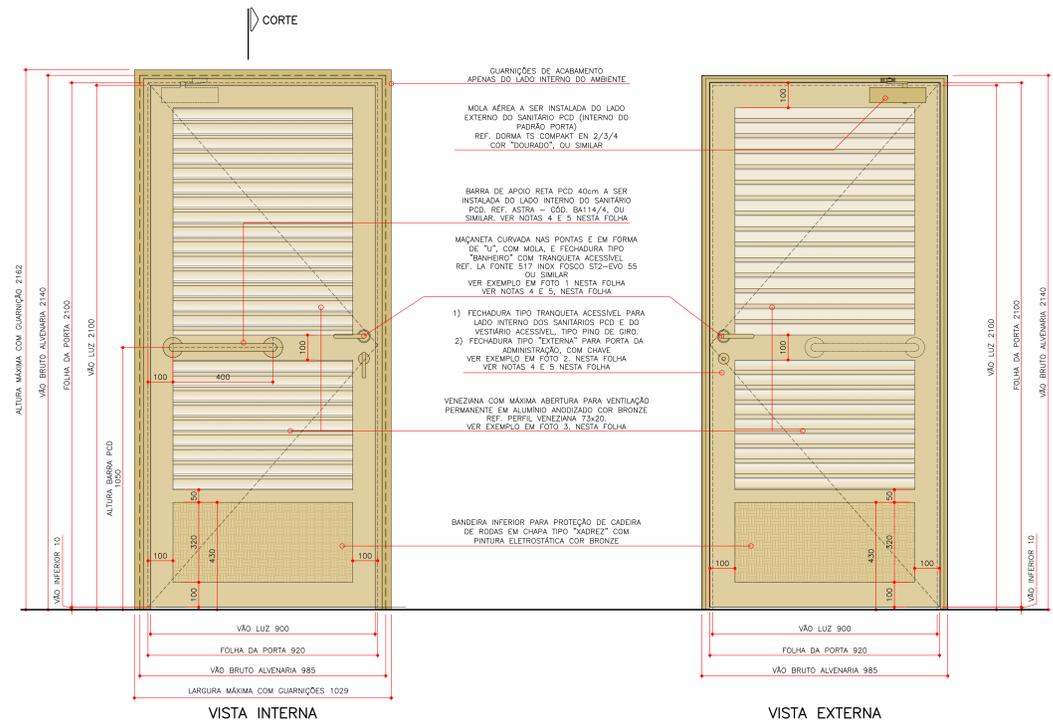



IDENTIFICAÇÃO	PORTA PCD 0100 x 2100 P01E
LOCALIZAÇÃO	SANITÁRIO MASCULINO PCD SANITÁRIO FEMININO PCD VESTIÁRIO PCD ADMINISTRAÇÃO (OPÇÃO COM FECHADURA "EXTERNA" COM CHAVE)
QUANTIDADE	03 UNIDADES: FECHADURA TIPO "BANHEIRO" C/ TRANQUETA 01 UNIDADE: FECHADURA TIPO "EXTERNA" C/ CHAVE (ADM.)
ABERTURA	GIRO ANTI-HORÁRIO / PARA A ESQUERDA
ESPECIFICAÇÕES	FOLHA, BATENTE, GUARNIÇÕES E VENEZIANAS EM ALUMÍNIO ANODIZADO COR "BRONZE" VENEZIANAS COM A MAIOR ABERTURA, REF. ALCOA LINHA GOLD Cód. VZ074/USE22 (VER FOTO 3 NESTA FOLHA) BANDEIRA INFERIOR DE PROTEÇÃO (PCD) COM CHAPA REFORÇADA TIPO "XADREZ", COM PINTURA ELETROSTÁTICA COR BRONZE, NA FACE INTERNA E EXTERNA DA PORTA BARRA DE APOIO RETA PCD 40cm A SER INSTALADA DO LADO INTERNO DO SANITÁRIO PCD. REF. ASTRA - Cód. BA114/4, OU SIMILAR. VER NOTAS 4 E 5 NESTA FOLHA
MAÇANETA/FECHADURA	CONJUNTO FECHADURA/MAÇANETA TIPO "BANHEIRO", REF. LA FONTE 517 S12-EVO 55 OU SIMILAR. PREVER FECHADURA COM TRANQUETA INTERNA ACESSÍVEL TIPO PINO DE GIRO NOS SANITÁRIOS PCD E VESTIÁRIO PCD. VER EXEMPLO EM FOTO 2 NESTA FOLHA. OBS: PREVER 1 PORTA C/ FECHADURA TIPO "EXTERNA" COM CHAVE, PARA A ADMINISTRAÇÃO. PARA ACABAMENTO, VER NOTAS 4 E 5 NESTA FOLHA. MOLA AEREA REF. DORMA TS COMPACT EN 2/3/4 COR "DOURADO", OU SIMILAR

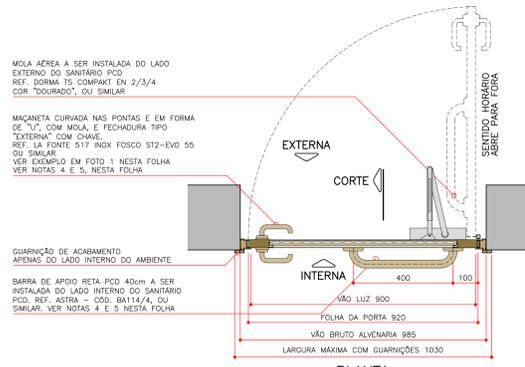


P01E PORTA SANITÁRIOS PCD / VESTIÁRIO PCD / ADMINISTRAÇÃO
ESCALA 1:10

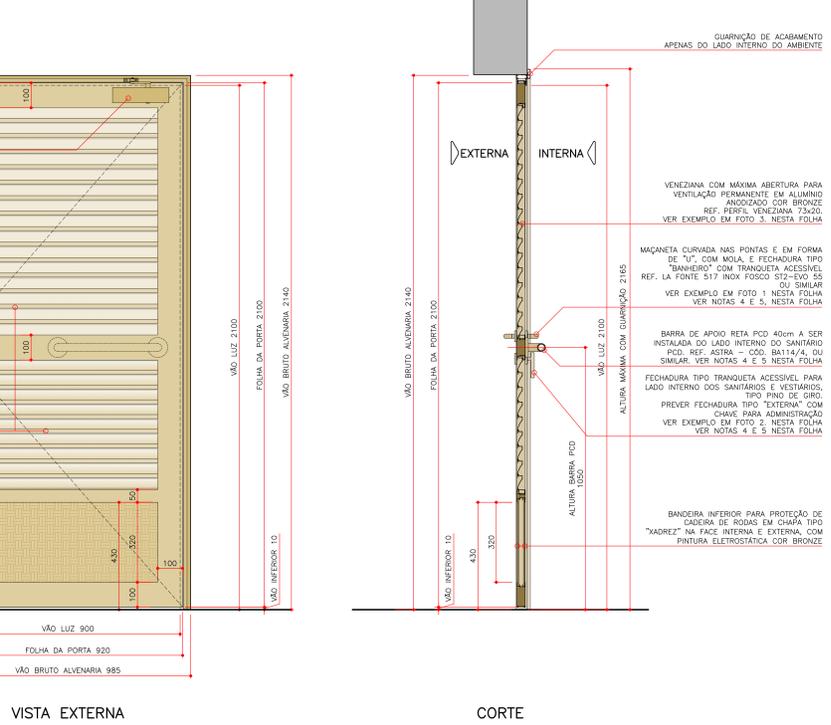

IDENTIFICAÇÃO	PORTA PCD 0100 x 2100 P01D
LOCALIZAÇÃO	COPA
QUANTIDADE	01 UNIDADE
ABERTURA	GIRO HORÁRIO / PARA A DIREITA
ESPECIFICAÇÕES	FOLHA, BATENTE, GUARNIÇÕES E VENEZIANAS EM ALUMÍNIO ANODIZADO COR "BRONZE" VENEZIANAS COM A MAIOR ABERTURA, REF. ALCOA LINHA GOLD Cód. VZ074/USE22 (VER FOTO 3 NESTA FOLHA) BANDEIRA INFERIOR DE PROTEÇÃO (PCD) COM CHAPA REFORÇADA TIPO "XADREZ", COM PINTURA ELETROSTÁTICA COR BRONZE, NA FACE INTERNA E EXTERNA DA PORTA BARRA DE APOIO RETA PCD 40cm A SER INSTALADA DO LADO INTERNO DO SANITÁRIO PCD. REF. ASTRA - Cód. BA114/4, OU SIMILAR. VER NOTAS 4 E 5 NESTA FOLHA
MAÇANETA/FECHADURA	CONJUNTO FECHADURA/MAÇANETA TIPO "EXTERNA", REF. LA FONTE 517 S12-EVO 55 OU SIMILAR, COM CHAVE. PARA ACABAMENTO, VER NOTAS 4 E 5 NESTA FOLHA MOLA AEREA REF. DORMA TS COMPACT EN 2/3/4 COR "DOURADO", OU SIMILAR

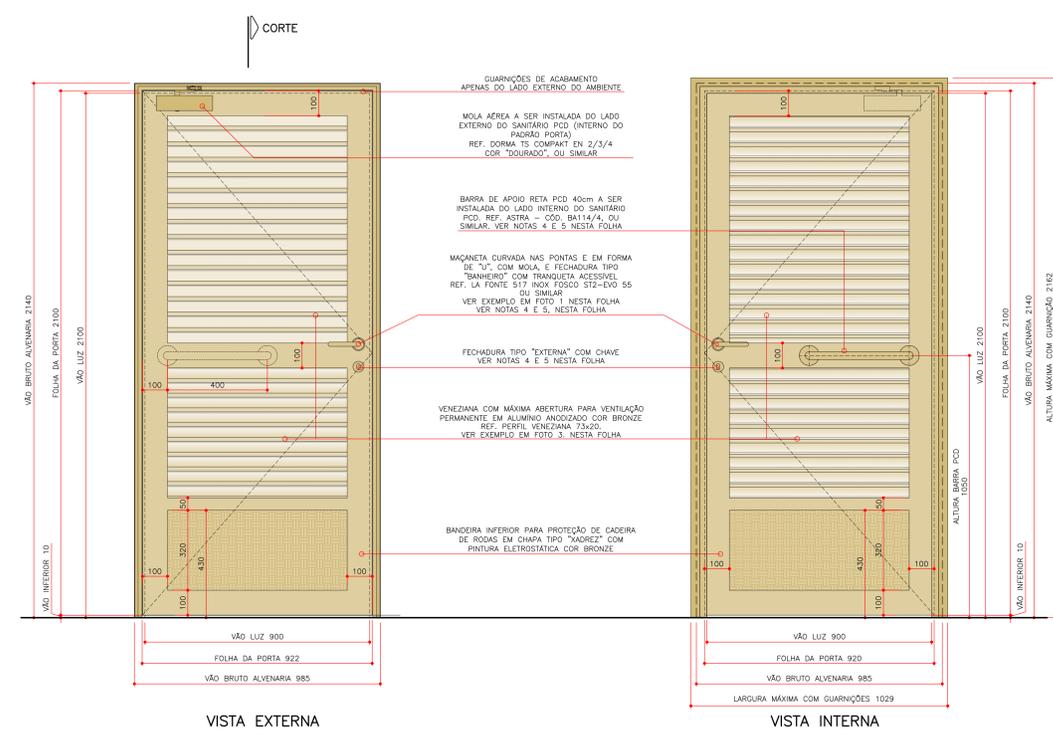


P01D PORTA COPA
ESCALA 1:10

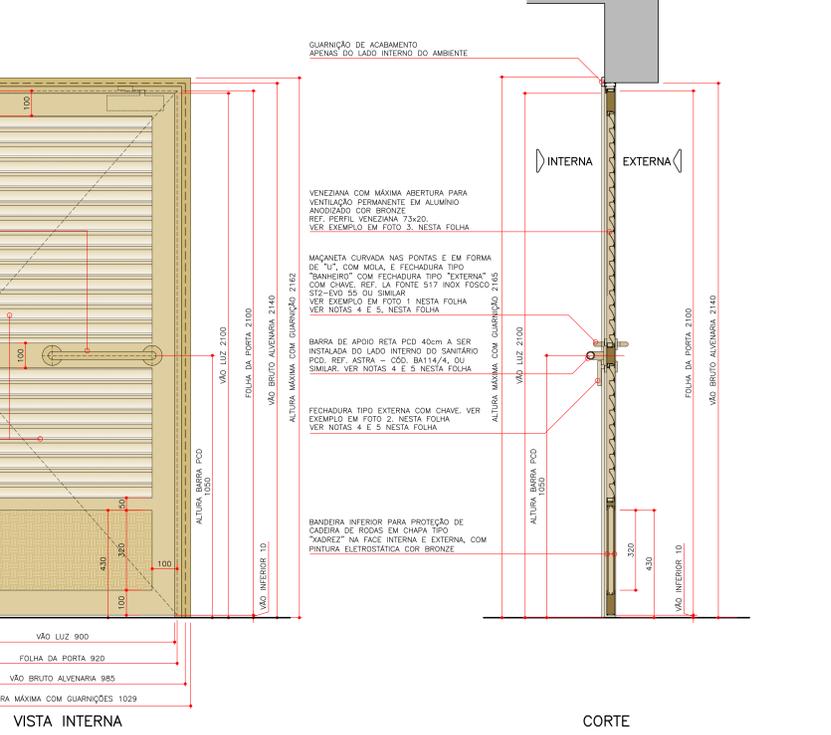

Declaro o atendimento às regras de acessibilidade previstas em legislação e em normas técnicas pertinentes para as edificações abertas ao público, de uso público ou privadas de uso coletivo, conforme § 1º do art. 58 da lei nº 13.146, de 06 de julho de 2015, declaro o atendimento às lei nº 16.050 de 31 de julho de 2014, lei nº 16.642 de 9 de maio de 2017 e lei nº 12.651, de 25 de maio de 2012.

NOTAS GERAIS	
1-	Conferir as medidas no local
2-	Todas as cotas estão em metros, exceto quando indicado contrário
3-	Verificar todas as cotas in loco por se tratar de reforma podem haver diferenças.
4-	Para a pavimentação das rampas, foi considerada a reutilização do material existente na rampa atual (a ser reformada). Prever reposição do material quando necessário, do mesmo tipo, características, dimensões e fabricante.
5-	O projeto está em concordância com as seguintes normas técnicas: - ABNT NBR 9050/20: Acessibilidade a edificações, mobiliário, espaços e equipamentos urbanos - ABNT NBR 14718/19: Guarda-corpos para edificação - ABNT NBR 16537/16: Acessibilidade-Sinalização tátil no piso-Diretrizes para elaboração de projetos e instalação
6-	Verificar se todos os pisos estão com cimentamento adequado de no mínimo 2%, sempre a favor da declividade, para evitar o empacotamento de caixas técnicas e de instalações deverão ter suas tampas corrigidas
7-	Projeto efetuado com levantamento planialtimétrico, realizado por profissional Topógrafo, em 18 de dezembro de 2023, utilizando sistema de coordenadas tipo UTM, fuso 23, meridiano central 45. Datum: SIRGAS 2000.

02			
01			
00	EMISSÃO INICIAL	ANDRÉ	20/09/2024
REV.	DESCRIÇÃO	PROJETISTA	DATA
RESPONSÁVEL TÉCNICO:	URBIA GESTÃO DE PARQUES SPE SA		
FABIANO GONÇALVES DA SILVA (CREA: 508119745-SPE)			
RESPONSÁVEL LEGAL:	URBIA GESTÃO DE PARQUES SPE SA		
VICTOR SERRANO PEREIRA	Avenida Dra. Ruth Cardoso, 8501 - 32º andar - São Paulo, SP		

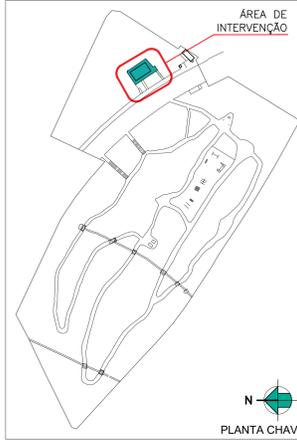

PLANTA CHAVE

NOTAS	
1-	TODAS AS MEDIDAS ESTÃO EM MILÍMETROS, EXCETO QUANDO INDICADO AO CONTRÁRIO
2-	TODAS AS ESPECIFICAÇÕES DE FABRICANTES, TIPOS, CÍRCULOS E MODELOS INFORMADOS NESTA FOLHA SÃO REFERÊNCIAS DE MERCADO COM NÍVEL DE QUALIDADE TÉCNICA E OPERACIONAL ALINHADA COM A DEMANDA DOS USUÁRIOS E DA CATEGORIA DA EDIFICAÇÃO, CASO SE OPTE POR PRODUTOS DE OUTROS FORNECEDORES, IMPORTANTE OBSERVAR OS REQUISITOS MÍNIMOS PARA SE OBTIVER PRODUTOS SIMILARES AOS ESPECIFICADOS NESTE PROJETO.
3-	TODAS OS COMPONENTES DE ALUMÍNIO AQUI DETALHADOS SERÃO NA COR BRONZE, A PARTIR DE ANODIZAÇÃO OU PINTURA ELETROSTÁTICA.
4-	NA OCASIÃO DA CONTRATATAÇÃO DAS PORTAS, CONSULTAR SOBRE A POSSIBILIDADE DAS MAÇANETAS, FECHADURAS, DOBRADIÇAS, BARRAS E DEMAS ACESSÓRIOS, PODEREM SER FORNECIDOS E/OU PINTADOS NA MESMA COR DA ESQUADRIA EM GERAL, EM PINTURA ELETROSTÁTICA NA COR BRONZE.
5-	CASO NÃO HAJA POSSIBILIDADE DOS COMPONENTES DESCRITOS NA NOTA ANTERIOR SEREM DA MESMA COR DA ESQUADRIA EM GERAL, OPTAR POR COMPONENTES NA COR "INOX ESCOVADO".

PROJETO/OBRA:		PARQUE DOS EUCLIPTOS	
ENFEREÇO:		RUA MINISTRO GUIMARÃES, 280 - SUPER QUADRA MORUMBI - SÃO PAULO/SP	
TÍTULO:	PARQUE DOS EUCLIPTOS	DISCIPLINA:	ARQUITETURA
AS BUILT	EDIFÍCIO MULTIFUNCCIONAL	Nº DA FOLHA	4002
DETALHAMENTO DE ESQUADRIAS	P01E e P01D	FASE DO PROJETO:	AB
ESCALA:	1 : 10	REVISÃO:	R00
EMISSÃO INICIAL:	12/09/2024	FOLHA:	
ÁREA TÉCNICA:	ARQUITETURA		
ARQUIVO:	URB-EGC-OP-01-ARQ-AB-4002-R00.dwg		