

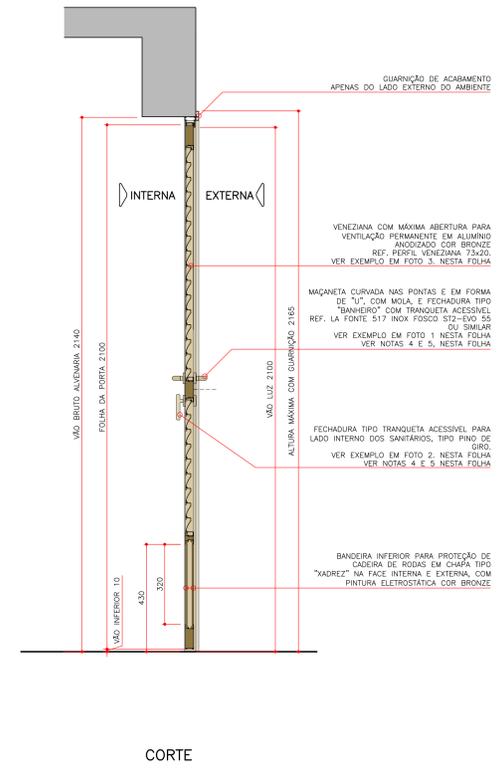


IDENTIFICAÇÃO	PORTA SANITÁRIO MASCULINO PO2E
LOCALIZAÇÃO	SANITÁRIO MASCULINO SANITÁRIO FEMININO
QUANTIDADE	02 UNIDADES
ABERTURA	GIRO ANTI-HORÁRIO / PARA A ESQUERDA
ESPECIFICAÇÕES	FOLHA, BATENTE, GUARNIÇÕES E VENEZIANAS EM ALUMÍNIO ANODIZADO COR "BRONZE". VENEZIANAS COM A MAIOR ABERTURA, REF. ALCOA LINHA GOLD C00, VZ074/JUS22 (VER FOTO 3 NESTA FOLHA). BANDEIRA INFERIOR DE PROTEÇÃO (PCD) COM CHAPA REFORÇADA TIPO "XADREZ", COM PINTURA ELETROSTÁTICA COR BRONZE, NA FACE INTERNA E EXTERNA DA PORTA. BARRA DE APOIO RETA PCD 40cm A SER INSTALADA DO LADO INTERNO DO SANITÁRIO PCD. REF. ASTRA - C00, BA114/A, OU SIMILAR. VER NOTAS 4 E 5 NESTA FOLHA.
MAÇANETA/FECHADURA	CONJUNTO FECHADURA/MAÇANETA TIPO "BANHEIRO", REF. LA FONTE 517 ST2-EVO 55 OU SIMILAR, COM TRANQUETA INTERNA ACESSÍVEL TIPO PINO DE GIRO. VER EXEMPLO EM FOTO 2 NESTA FOLHA. PARA ACABAMENTO, VER NOTAS 4 E 5 NESTA FOLHA. MOLA AÉREA REF. DORMA TS COMPACT EN 2/3/4 COR "DOURADO", OU SIMILAR.

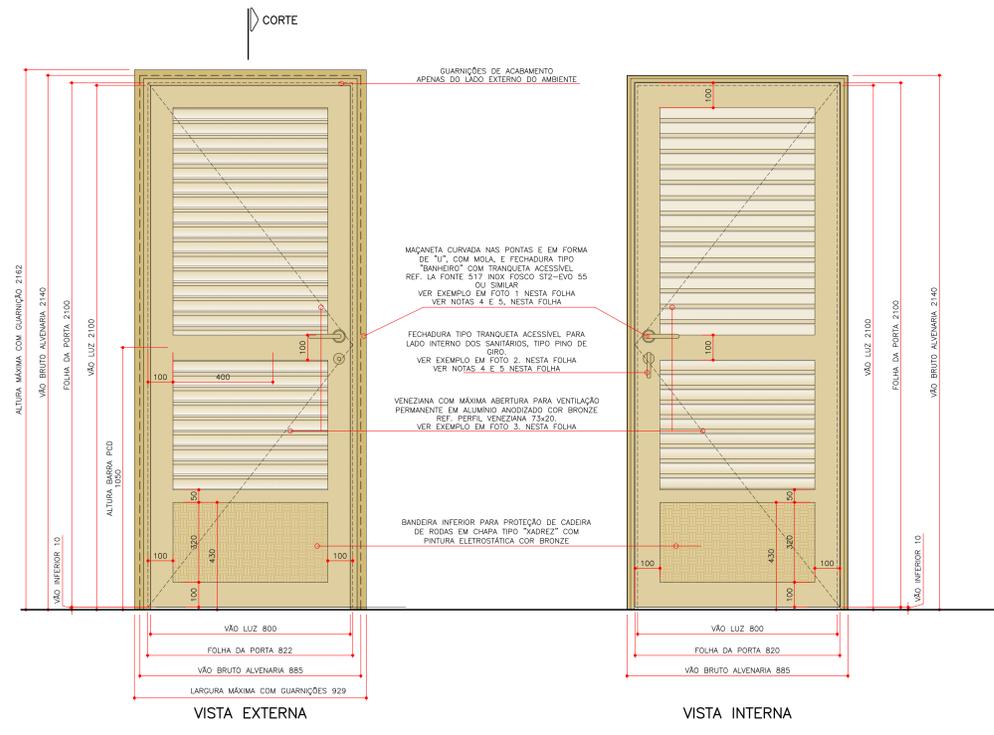

PO2E PORTA SANITÁRIO MASCULINO  
ESCALA 1:10

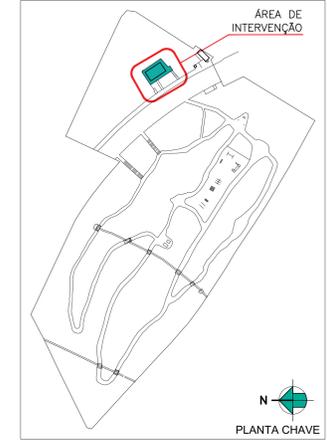

PO2E PORTA SANITÁRIO MASCULINO  
ESCALA 1:10

Declaro o atendimento às regras de acessibilidade previstas em legislação e em normas técnicas pertinentes para as edificações abertas ao público, de uso público ou privadas de uso coletivo, conforme § 1º do art. 56 da lei nº 13.146, de 06 de julho de 2015, declaro o atendimento às lei nº 16.050 de 31 de julho de 2014, lei nº 16.642 de 9 de maio de 2017 e lei nº 12.651, de 25 de maio de 2012.

NOTAS GERAIS	
1-	Conferir as medidas no local
2-	Todas as cotas estão em metros, exceto quando indicado contrário
3-	Verificar todas as cotas in loco por se tratar de reforma podem haver diferenças.
4-	Para a pavimentação das rampas, foi considerada a reutilização do material existente na rampa atual (a ser reformada). Prever reposição do material quando necessário, do mesmo tipo, características, dimensões e fabricante.
5-	O projeto está em concordância com as seguintes normas técnicas: -ABNT NBR 9050/20: Acessibilidade a edificações, mobiliário, espaços e equipamentos urbanos -ABNT NBR 14718/19: Guarda-corpos para edificação -ABNT NBR 16537/16: Acessibilidade-Sinalização tátil no piso-Diretrizes para elaboração de projetos e instalação
6-	Verificar se todos os pisos estão com calçamento adequado de no mínimo 2%, sempre a favor da declividade, para evitar o empocamento, caixas técnicas e de instalações deverão ter suas tampas corrigidas
7-	Projeto efetuado com levantamento planialtimétrico, realizado por profissional Topógrafo, em 18 de dezembro de 2023, utilizando sistema de coordenadas tipo UTM, fuso 23, meridiano central 45. Datum= SIRGAS 2000.

02			
01			
00	EMISSÃO INICIAL	ANDRÉ	20/09/2024
REV.	DESCRIÇÃO	PROJETISTA	DATA
RESPONSÁVEL TÉCNICO:	URBIA GESTÃO DE PARQUES SPE SA		
FABIANO GONÇALVES DA SILVA (CREA: 606119745-SP)			
RESPONSÁVEL LEGAL:	URBIA GESTÃO DE PARQUES SPE SA		
VICTOR SERRANO PEREIRA	Avenida Dra. Ruth Cardoso, 8501 - 32º andar - São Paulo, SP		

NOTAS	
1-	TODAS AS MEDIDAS ESTÃO EM MILÍMETROS, EXCETO QUANDO INDICADO AO CONTRÁRIO
2-	TODAS AS ESPECIFICAÇÕES DE FABRICANTES, TIPOS, CÓDIGOS E MODELOS INFORMADOS NESTA FOLHA SÃO REFERÊNCIAS DE MERCADO COM NÍVEL DE QUALIDADE TÉCNICA E OPERACIONAL ALINHADA COM A DEMANDA DOS USUÁRIOS E DA CATEGORIA DA EDIFICAÇÃO, CASO SE OPTE POR PRODUTOS DE OUTROS FORNECEDORES, IMPORTANTE OBSERVAR OS REQUISITOS MÍNIMOS PARA SE OBTIVER PRODUTOS SIMILARES AOS ESPECIFICADOS NESTE PROJETO.
3-	TODAS OS COMPONENTES DE ALUMÍNIO AQUI DETALHADOS SERÃO NA COR BRONZE, A PARTIR DE ANODIZAÇÃO OU PINTURA ELETROSTÁTICA.
4-	NA OCASIÃO DA CONTRATATAÇÃO DAS PORTAS, CONSULTAR SOBRE A POSSIBILIDADE DAS MAÇANETAS, FECHADURAS, DOBRADIÇAS, BARRAS E DEMAS ACESSÓRIOS, PODEREM SER FORNHECIDOS E/OU PINTADOS NA MESMA COR DA ESQUADRIA EM GERAL, EM PINTURA ELETROSTÁTICA NA COR BRONZE.
5-	CASO NÃO HAJA POSSIBILIDADE DOS COMPONENTES DESCRITOS NA NOTA ANTERIOR SEREM DA MESMA COR DA ESQUADRIA EM GERAL, OPTAR POR COMPONENTES NA COR "INOX ESCOVADO".
PROJETO/OBRA: PARQUE DOS EUCALIPTOS	
ENDEREÇO: RUA MINISTRO GUIMARÃES, 280 - SUPER QUADRA MORUMBI - SÃO PAULO/SP	
TÍTULO: PARQUE DOS EUCALIPTOS	DISCIPLINA: ARQUITETURA
AS BUILT	Nº DA FOLHA 4003
EDIFÍCIO MULTIFUNCCIONAL	FASE DO PROJETO: AB
DETALHAMENTO DE ESQUADRIAS	REVISÃO: R00
PO2E	FOLHA:
ESCALA: 1 : 10	ÁREA TÉCNICA: ARQUITETURA
EMISSÃO INICIAL: 12/09/2024	ARQUIVO: URP-EUC-OP-01-ARQ-AB-4003-R00.dwg