
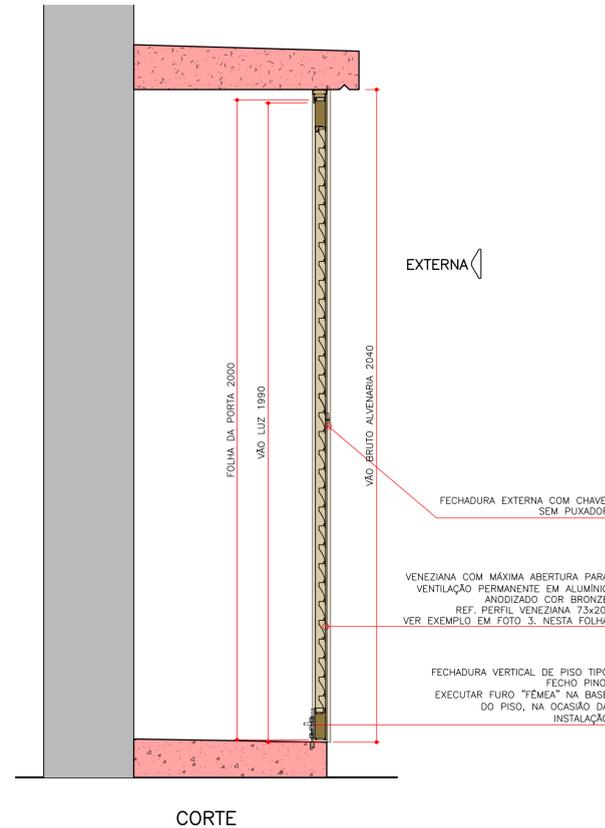
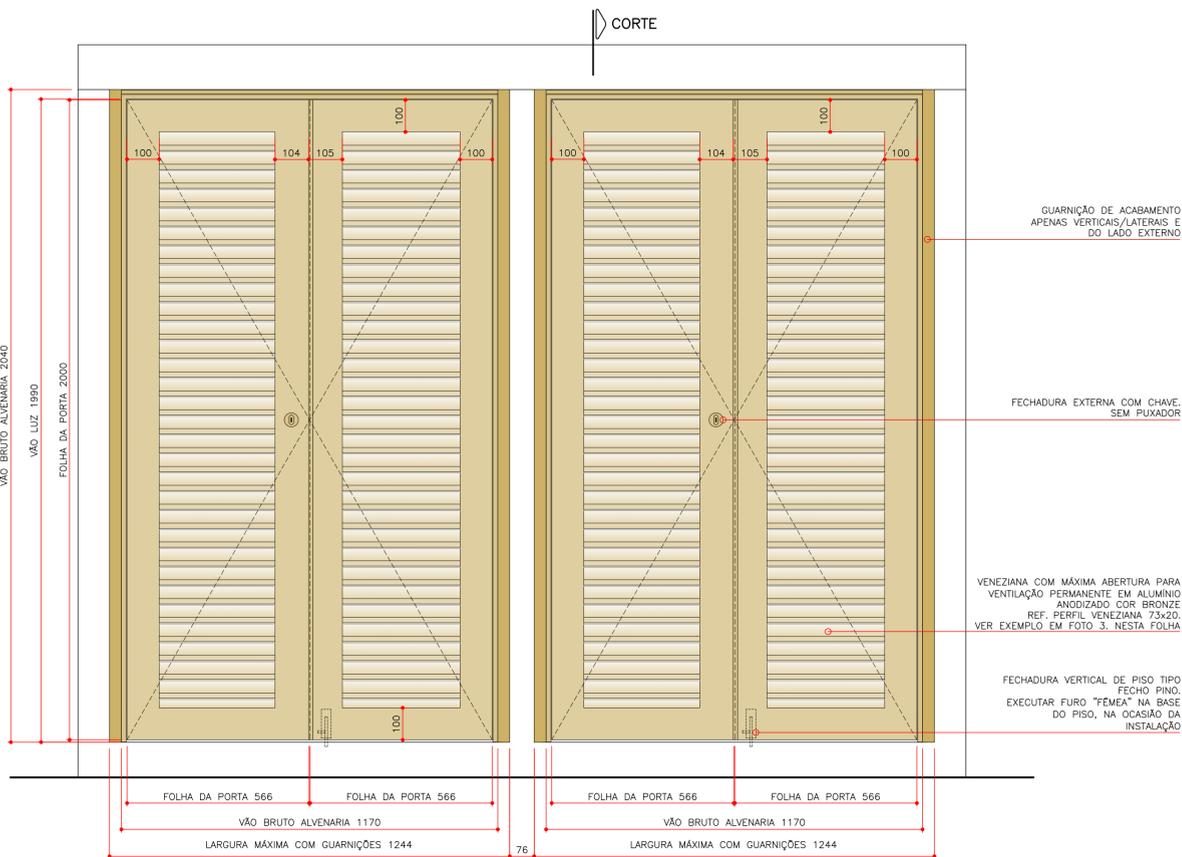


IDENTIFICAÇÃO	PORTA DUPLA EM ALUMÍNIO 1200 x 2000 (P03)
LOCALIZAÇÃO	ÁREA DE SERVIÇO
QUANTIDADE	02 UNIDADES
ABERTURA	2 FOLHAS DE GIRO / ABERTURA PARA FORA
ESPECIFICAÇÕES	FOLHA, BATENTE, GUARNIÇÕES E VENEZIANAS EM ALUMÍNIO ANODIZADO COR "BRONZE" VENEZIANAS COM A MAIOR ABERTURA, REF. ALCOA LINHA GOLD CÔD. VZ074/US622 (VER FOTO 3 NESTA FOLHA)
MAÇANETA/FECHADURA	FECHADURA SÓ "EXTERNA" COM CHAVE PADRÃO CONVENCIONAL PARA ESQUADRIAS DE ALUMÍNIO FECHADURA DE PISO TIPO "FECHO PINO", NA FOLHA OPOSTA À FECHADURA

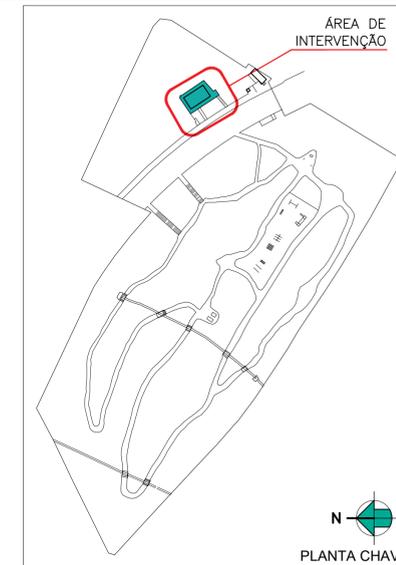

**P03 PORTAS ARMÁRIOS DEPÓSITOS – SERVIÇO**  
ESCALA 1:10

NOTAS GERAIS	
1-	Conferir as medidas no local
2-	Todas as cotas estão em metros, exceto quando indicado contrário
3-	Verificar todas as cotas in loco por se tratar de reforma podem haver diferenças.
4-	Para a pavimentação das rampas, foi considerada a reutilização do material existente na rampa atual (a ser reformada). Prever reposição do material quando necessário, do mesmo tipo, características, dimensões e fabricante.
5-	O projeto está em concordância com as seguintes normas técnicas: -ABNT NBR 9050/20: Acessibilidade a edificações, mobiliário, espaços e equipamentos urbanos -ABNT NBR 14718/19: Guarda-corpos para edificação -ABNT NBR 16537/16: Acessibilidade-Sinalização tátil no piso-Diretrizes para elaboração de projetos e instalação
6-	Verificar se todos os pisos estão com caimento adequado de no mínimo 2%, sempre a favor da declividade, para evitar o empocamento.caixas técnicas e de instalações deverão ter suas tampas corrigidas
7-	Projeto efetuado com levantamento planialtimétrico, realizado por profissional Topógrafo, em 18 de dezembro de 2023, utilizando sistema de coordenadas tipo UTM, fuso 23, meridiano central 45. Datum= SIRGAS 2000.

Declaro o atendimento às regras de acessibilidade previstas em legislação e em normas técnicas pertinentes para as edificações abertas ao público, de uso público ou privativas de uso coletivo, conforme § 1º do art. 56 da lei nº 13146, de 06 de julho de 2015, declaro o atendimento às leis nº 16.050 de 31 de julho de 2014, lei nº 16.642 de 9 de maio de 2017 e lei nº 12.651, de 25 de maio de 2012.

REV.	DESCRIÇÃO	PROJETISTA	DATA
02			
01			
00	EMISSÃO INICIAL	ANDRÉ	20/09/2024

RESPONSÁVEL TÉCNICO:  
FABIANO GONÇALVES DA SILVA (CREA: 5061119745-SP)

RESPONSÁVEL LEGAL:  
VICTOR SERRANO PEREIRA

URBIA GESTÃO DE PARQUES SPE SA.

URBIA GESTÃO DE PARQUES SPE SA.  
Avenida Dra. Ruth Cardoso, 8601 - 32º andar - São Paulo, SP

**NOTAS**

- TODAS AS MEDIDAS ESTÃO EM MILÍMETROS, EXCETO QUANDO INDICADO AO CONTRÁRIO
- TODAS AS ESPECIFICAÇÕES DE FABRICANTES, TIPOS, CÓDIGOS E MODELOS INFORMADOS NESTA FOLHA SÃO REFERÊNCIAS DE MERCADO COM NÍVEL DE QUALIDADE TÉCNICA E OPERACIONAL ALINHADA COM A DEMANDA DOS USUÁRIOS E DA CATEGORIA DA EDIFICAÇÃO. CASO SE OPTAR POR PRODUTOS DE OUTROS FORNECEDORES, IMPORTANTE OBSERVAR OS REQUISITOS MÍNIMOS PARA SE OBTIVER PRODUTOS SIMILARES AOS ESPECIFICADOS NESTE PROJETO.
- TODAS OS COMPONENTES DE ALUMÍNIO AQUI DETALHADOS SERÃO NA COR BRONZE, A PARTIR DE ANODIZAÇÃO OU PINTURA ELETROSTÁTICA.
- NA OCASIÃO DA CONTRATATAÇÃO DAS PORTAS, CONSULTAR SOBRE A POSSIBILIDADE DAS MAÇANETAS, FECHADURAS, DOBRADIÇAS, BARRAS E DEMAIS ACESSÓRIOS, PODEREM SER FORNECIDOS E/OU PINTADOS NA MESMA COR DA ESQUADRIA EM GERAL, EM PINTURA ELETROSTÁTICA NA COR BRONZE.
- CASO NÃO HAJA POSSIBILIDADE DOS COMPONENTES DESCRITOS NA NOTA ANTERIOR SEREM DA MESMA COR DA ESQUADRIA EM GERAL, OPTAR POR COMPONENTES NA COR "INOX ESCOVADO".

PROJETO/OBRA: <b>PARQUE DOS EUCALIPTOS</b>		DISCIPLINA: <b>ARQUITETURA</b>	
ENDEREÇO: RUA MINISTRO GUIMARÃES, 280 - SUPER QUADRA MORUMBI - SÃO PAULO/SP		Nº DA FOLHA <b>4005</b>	
TÍTULO: <b>PARQUE DOS EUCALIPTOS AS BUILT EDIFÍCIO MULTIFUNCIONAL DETALHAMENTO DE ESQUADRIAS P03</b>		FASE DO PROJETO: <b>AB</b>	
ESCALA: <b>1 : 10</b>	ÁREA TÉCNICA: <b>ARQUITETURA</b>	REVISÃO: <b>R00</b>	FOLHA:
EMISSÃO INICIAL: <b>12/09/2024</b>	ARQUIVO: UGP-EUC-OP-01-ARQ-AB-4005-R00.dwg		