



PLANTA

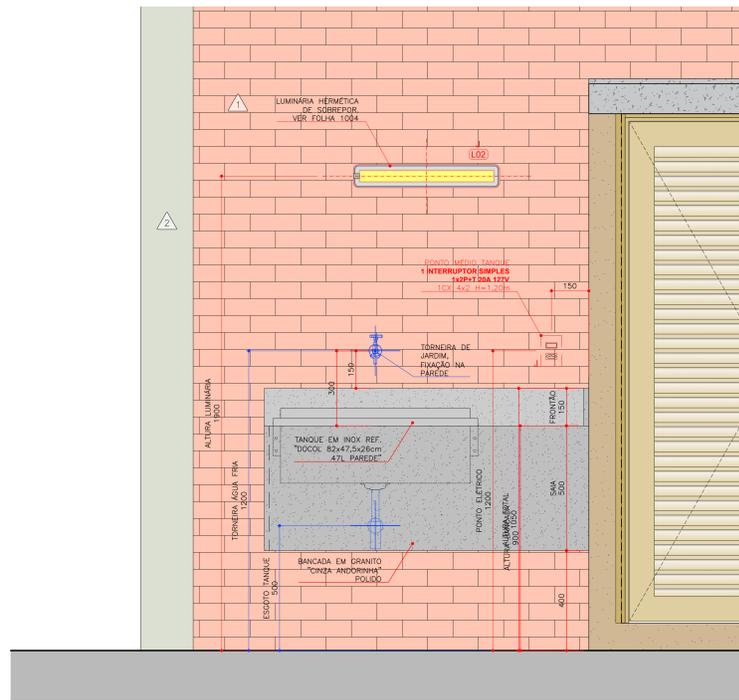

VISTA

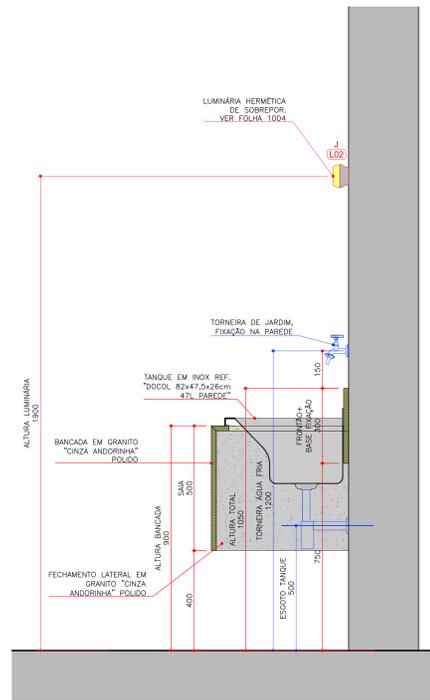


COORTE

1 DETALHE 1 - BANCADA TANQUE DE SERVIÇO
ESCALA 1:10

Declaro o atendimento às regras de acessibilidade previstas em legislação e em normas técnicas pertinentes para as edificações abertas ao público, de uso público ou privadas de uso coletivo, conforme § 1º do art. 56 da lei nº 13.146, de 06 de julho de 2015, declaro o atendimento às leis nº 16.050 de 31 de julho de 2014, lei nº 16.642 de 9 de maio de 2017 e lei nº 12.651, de 25 de maio de 2012.

NOTAS GERAIS

- 1- Conferir as medidas no local
- 2- Todas as cotas estão em metros, exceto quando indicado contrário
- 3- Verificar todas as cotas in loco por se tratar de reforma podem haver diferenças.
- 4- Para a pavimentação das rampas, foi considerada a reutilização do material existente na rampa atual (a ser reformada). Prever reposição do material quando necessário, do mesmo tipo, características, dimensões e fabricante.
- 5- O projeto está em concordância com as seguintes normas técnicas:
-ABNT NBR 9050/20: Acessibilidade a edificações, mobiliário, espaços e equipamentos urbanos
-ABNT NBR 14718/19: Guarda-corpos para edificação
-ABNT NBR 16537/16: Acessibilidade-Sinalização tátil no piso-Diretrizes para elaboração de projetos e instalação
- 6- Verificar se todos os pisos estão com calçamento adequado de no mínimo 2%, sempre a favor da declividade, para evitar o empornamento caixas técnicas e de instalações deverão ter suas tampas corrigidas
- 7- Projeto efetuado com levantamento planialtimétrico, realizado por profissional Topógrafo, em 18 de dezembro de 2023, utilizando sistema de coordenadas tipo UTM, fuso 23, meridiano central 45. Datum= SIRGAS 2000.

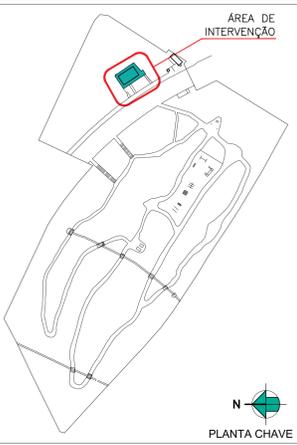

PROJETO/OBRA:		PARQUE DOS EUCALIPTOS		DISCIPLINA:	
ENDEREÇO:		RUA MINISTRO GUIMARÃES, 280 - SUPER QUADRA MORUMBI - SÃO PAULO/SP		Nº DA FOLHA:	
TÍTULO:		PARQUE DOS EUCALIPTOS		ARQUITETURA	
FASE DO PROJETO:		AS BUILT		4006	
DETALHE 1		EDIFÍCIO MULTIFUNCCIONAL		FASE DO PROJETO:	
BANCADA TANQUE DE SERVIÇO		REVISÃO:		R00	
ESCALA:		1 : 10		FOLHA:	
ÁREA TÉCNICA:		ARQUITETURA			
EMISSÃO INICIAL:		12/09/2024		ARQUIVO:	
RESPONSÁVEL TÉCNICO:		FABIANO GONÇALVES DA SILVA (CREA: 606119745-SP)		URBIA-GESTÃO-OP-01-ARQ-AB-4006-R00.dwg	
RESPONSÁVEL LEGAL:		VICTOR SERRANO PEREIRA		URBIA GESTÃO DE PARQUES SPE SA Avenida Dra. Ruth Cardoso, 8501 - 32º andar - São Paulo, SP	

