




PLANTA

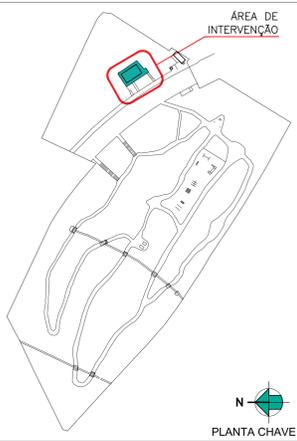


PLANTA CHAVE

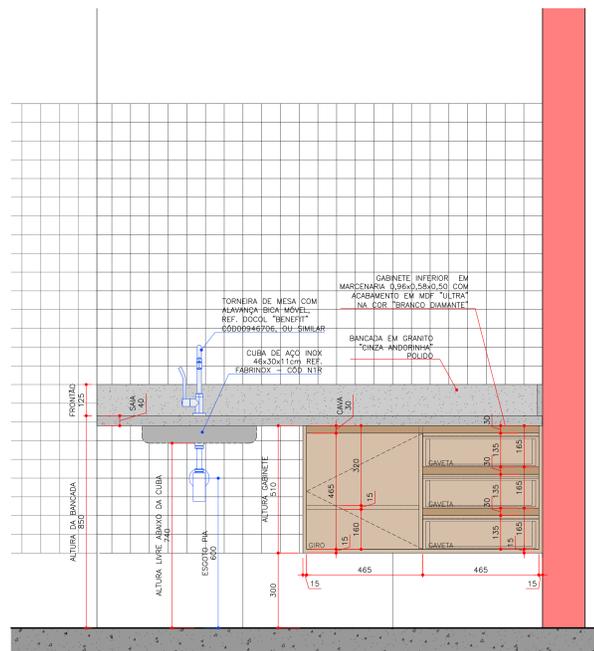


VISTA

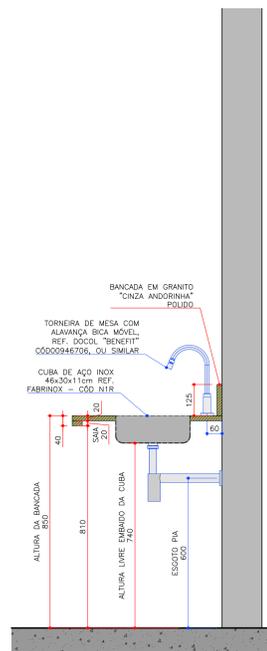

CORTE C

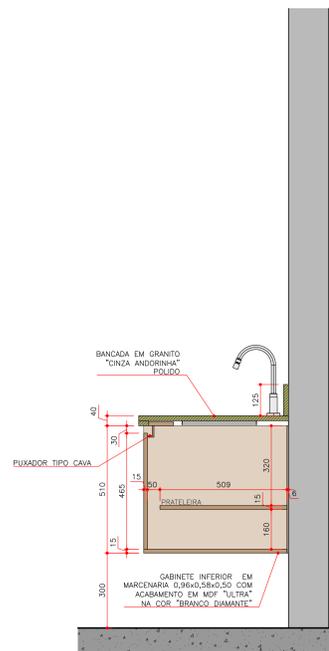

CORTE B

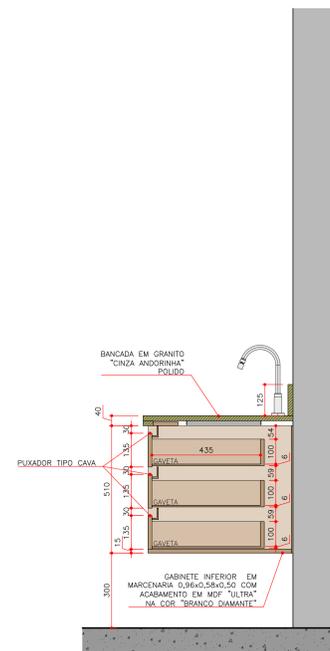

CORTE A

1 DETALHE 2 – BANCADA PIA e GABINETE DA COPA
ESCALA 1:10

Declaro o atendimento às regras de acessibilidade previstas em legislação e em normas técnicas pertinentes para as edificações abertas ao público, de uso público ou privadas de uso coletivo, conforme § 1º do art. 56 da lei nº 13.146, de 06 de julho de 2015, declaro o atendimento às leis nº 16.050 de 31 de julho de 2014, lei nº 16.642 de 9 de maio de 2017 e lei nº 12.651, de 25 de maio de 2012.

- NOTAS GERAIS**
- 1- Conferir as medidas no local
 - 2- Todas as cotas estão em metros, exceto quando indicado contrário
 - 3- Verificar todas as cotas in loco por se tratar de reforma podem haver diferenças.
 - 4- Para a pavimentação das rampas, foi considerada a reutilização do material existente na rampa atual (a ser reformada). Prever reposição do material quando necessário, do mesmo tipo, características, dimensões e fabricante.
 - 5- O projeto está em concordância com as seguintes normas técnicas:
-ABNT NBR 9050/20: Acessibilidade a edificações, mobiliário, espaços e equipamentos urbanos
-ABNT NBR 14718/19: Guarda-corpos para edificação
-ABNT NBR 16537/16: Acessibilidade-Sinalização tátil no piso-Diretrizes para elaboração de projetos e instalação
 - 6- Verificar se todos os pisos estão com calçamento adequado de no mínimo 2%, sempre a favor da declividade, para evitar o empocamento, caixas técnicas e de instalações deverão ter suas tampas corrigidas
 - 7- Projeto efetuado com levantamento planialtimétrico, realizado por profissional Topógrafo, em 18 de dezembro de 2023, utilizando sistema de coordenadas tipo UTM, fuso 23, meridiano central 45. Datum= SIRGAS 2000.

PROJETO/OBRA: PARQUE DOS EUCALIPTOS		DISCIPLINA: ARQUITETURA	
ENDEREÇO: RUA MINISTRO GUIMARÃES, 280 - SUPER QUADRA MORUMBI - SÃO PAULO/SP		Nº DA FOLHA: 4007	
TÍTULO: PARQUE DOS EUCALIPTOS		FASE DO PROJETO: AB	
AS BUILT EDIFÍCIO MULTIFUNCIONAL DETALHE 2 BANCADA COPA e GABINETE		REVISÃO: R00	
ESCALA: 1 : 10		FOLHA:	
EMISSÃO INICIAL: 12/09/2024		ARQUIVO: URB-GEST-OP-01-ARQ-AB-4007-R00.dwg	
RESPONSÁVEL TÉCNICO: FABIANO GONÇALVES DA SILVA (CREA: 508119745-SP)		RESPONSÁVEL LEGAL: VICTOR SERRANO PEREIRA	
		URBIA GESTÃO DE PARQUES SPE SA Avenida Dra. Ruth Cardoso, 8501 - 32º andar - São Paulo, SP	