


1 **ÁREA OPERACIONAL – CORTE A**  
ESCALA 1:25

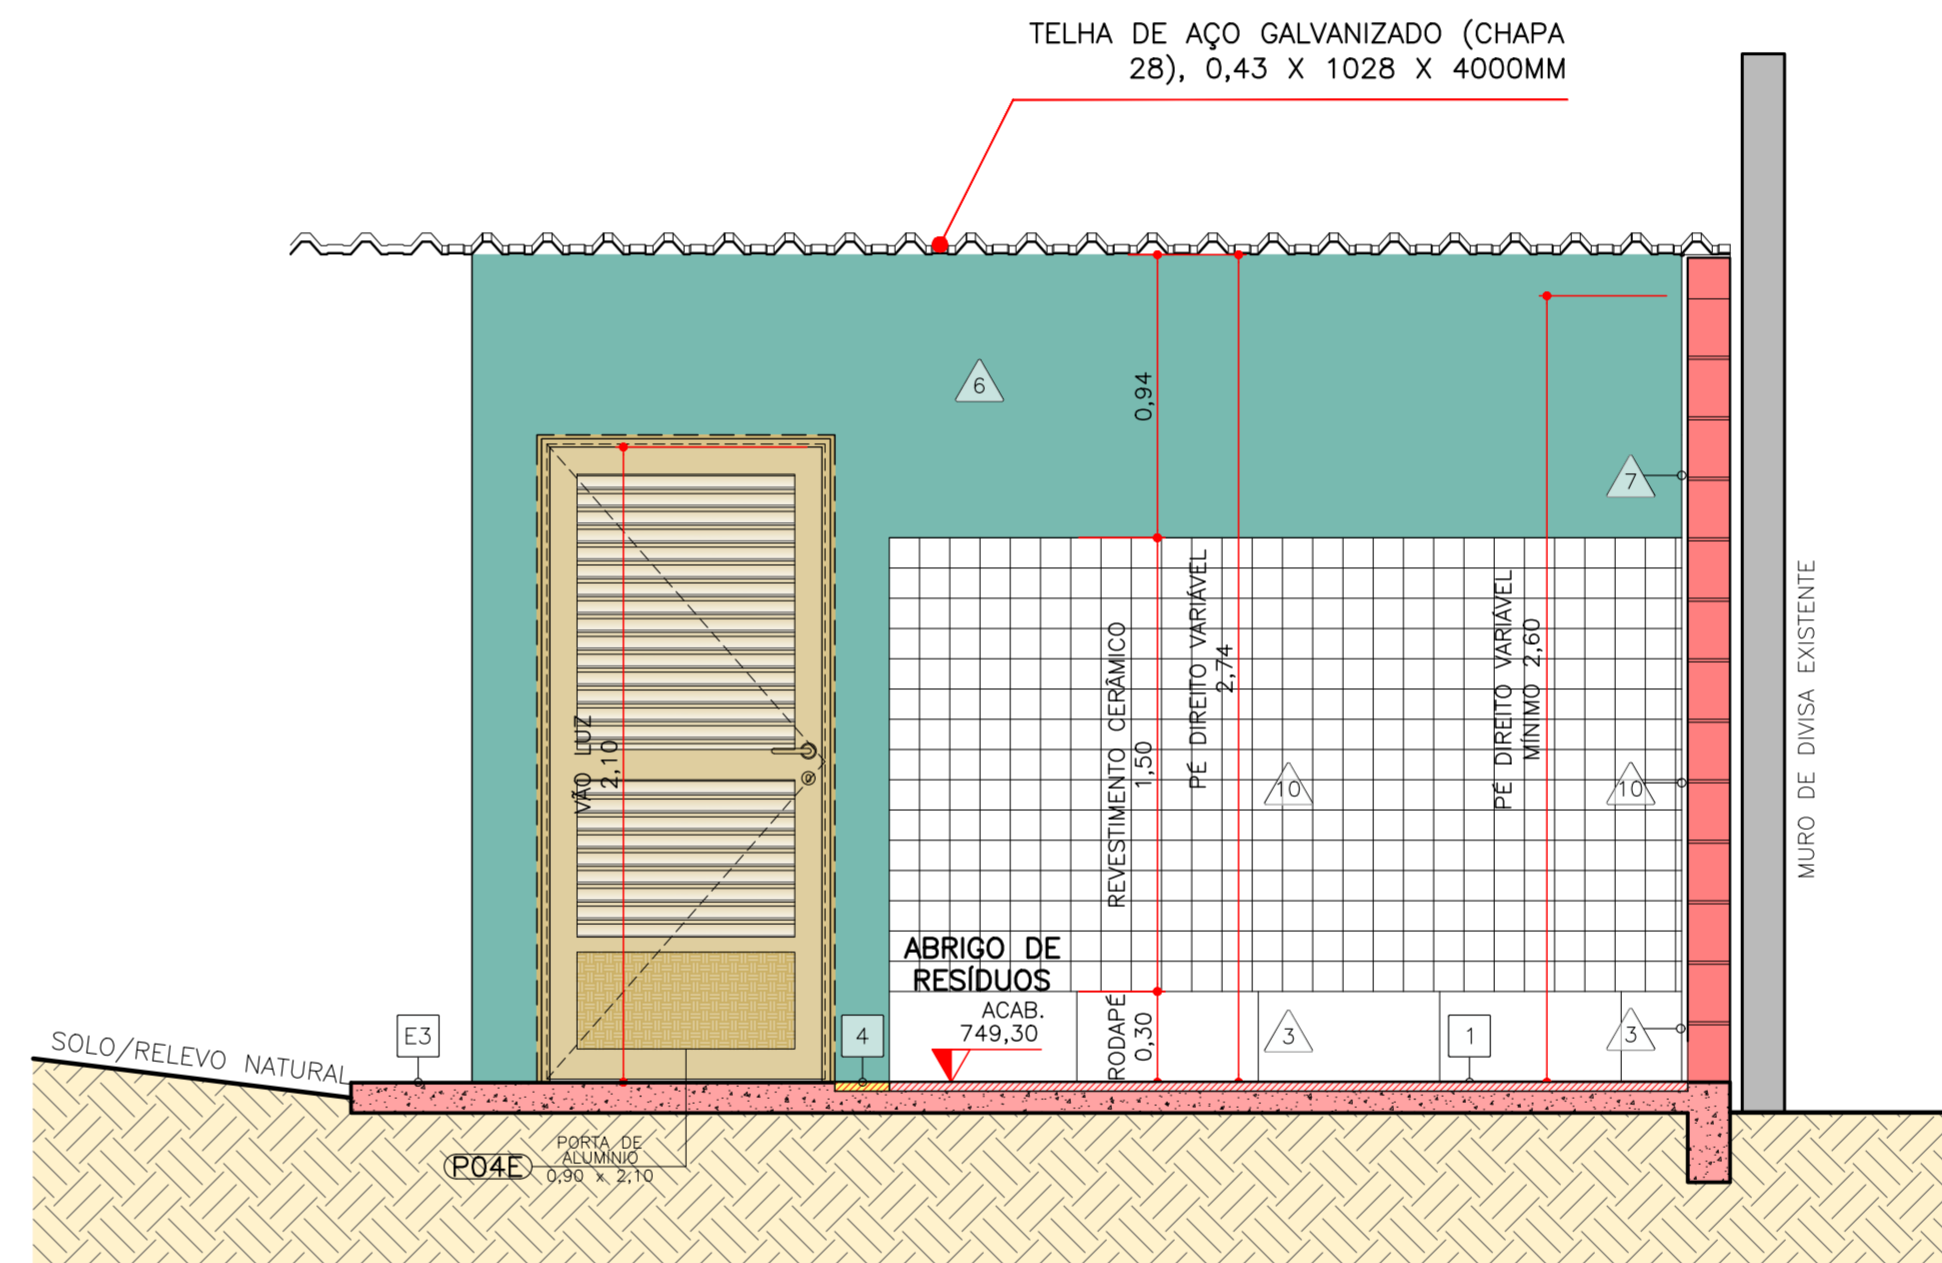

2 **ÁREA OPERACIONAL – CORTE B**  
ESCALA 1:25

Declaro o atendimento às regras de acessibilidade previstas em legislação e em normas técnicas pertinentes para as edificações abertas ao público, de uso público ou privadas de uso coletivo, conforme § 1º do art. 56 da lei nº 13146, de 06 de julho de 2015, declaro o atendimento às leis nº 16.050 de 31 de julho de 2014, lei nº 16.642 de 9 de maio de 2017 e lei nº 12.651, de 25 de maio de 2012.

- NOTAS GERAIS**
- 1- Conferir as medidas no local
  - 2- Todas as cotas estão em metros, exceto quando indicado contrário
  - 3- Verificar todas as cotas in loco por se tratar de reforma podem haver diferenças.
  - 4- Para a pavimentação das rampas, foi considerada a reutilização do material existente na rampa atual (a ser reformada). Prever reposição do material quando necessário, do mesmo tipo, características, dimensões e fabricante.
  - 5- O projeto está em concordância com as seguintes normas técnicas:
    - ABNT NBR 9050/20: Acessibilidade a edificações, mobiliário, espaços e equipamentos urbanos
    - ABNT NBR 14718/19: Guarda-corpos para edificação
    - ABNT NBR 16537/16: Acessibilidade-Sinalização tátil no piso-Diretrizes para elaboração de projetos e instalação
  - 6- Verificar se todos os pisos estão com caimento adequado de no mínimo 2%, sempre a favor da declividade, para evitar o empacotamento caixas técnicas e de instalações deverão ter suas tampas corrigidas
  - 7- Projeto efetuado com levantamento planialtimétrico, realizado por profissional Topógrafo, em 18 de dezembro de 2023, utilizando sistema de coordenadas tipo UTM, fuso 23, meridiano central 45. Datum= SIRGAS 2000.

**LISTA DE PORTAS**

SIMBOLOGIA	DESCRIÇÃO
(P04E)	PORTA PCD 0,90x2,10m EM ALUMÍNIO ANODIZADO COR BRONZE, COM ABERTURA PARA DENTRO, SENTIDO ANTI-HORÁRIO / PARA ESQUERDA


02			
01			
00	EMISSÃO INICIAL	ANDRÉ	20/09/2024
REV.	DESCRIÇÃO	PROJETISTA	DATA

RESPONSÁVEL TÉCNICO:  
FABIANO GONÇALVES DA SILVA (CREA: 5061119745-SP)

RESPONSÁVEL LEGAL:  
VICTOR SERRANO PEREIRA

URBIA GESTÃO DE PARQUES SPE SA.

URBIA GESTÃO DE PARQUES SPE SA.  
Avenida Dra. Ruth Cardoso, 8501 - 32º andar - São Paulo, SP

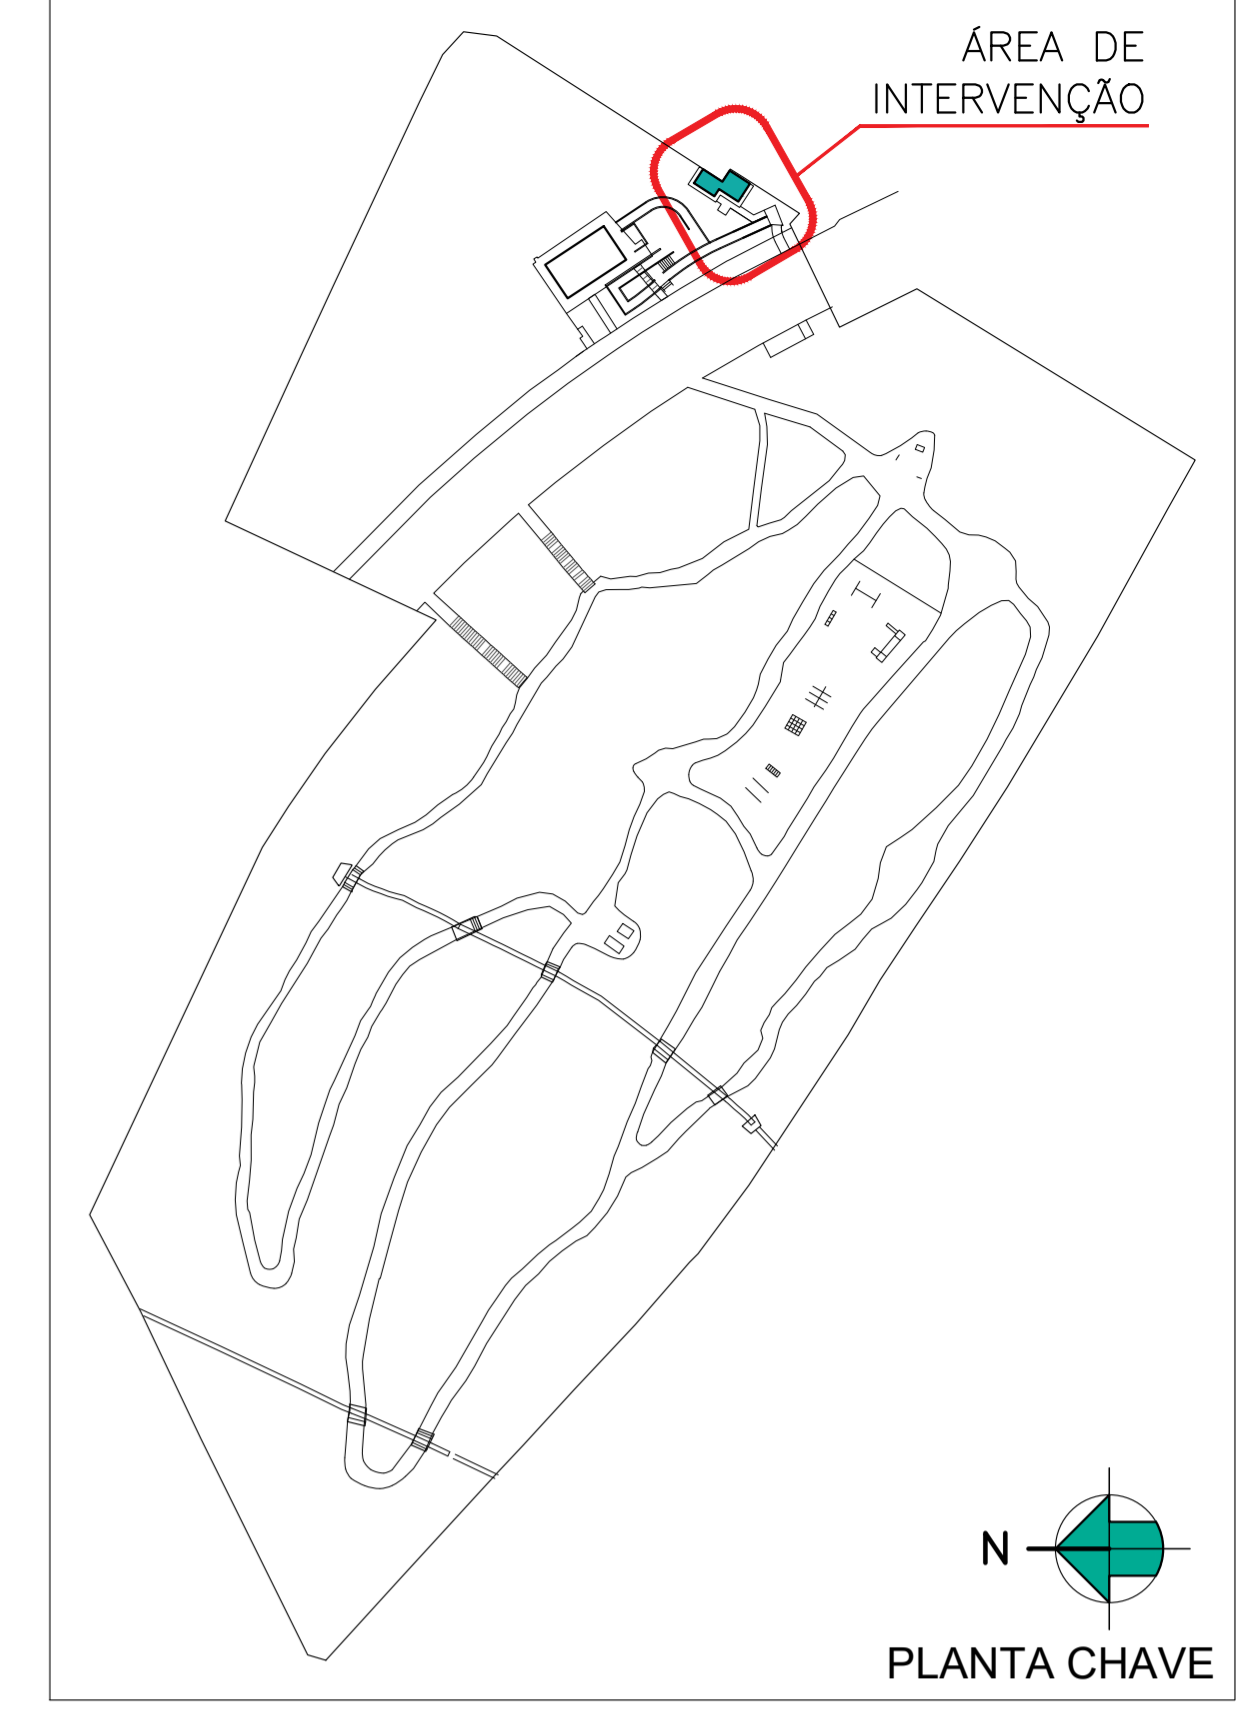

**LEGENDA**

REPRESENTAÇÃO	DESCRIÇÃO
	MURO EM BLOCOS DE CONCRETO APARENTE, JUNTA A PRUMO, EXISTENTE
	ALVENARIA DE BLOCO DE CONCRETO 14X39X19 A EXECUTAR
	CONCRETO ARMADO A EXECUTAR
	INDICAÇÃO DE PARTIDA DE PAGINAÇÃO DE REVESTIMENTO

**LISTA DE ACABAMENTOS**

PISO	PRODUTO
1	PISO CERÂMICO CINZA CLARO ACETINADO 60X60cm, CLASSE AD 2, ; COEF. ATRITO >0,4; ABSORÇÃO DE ÁGUA <0,1; EXPANSÃO 0,006; JUNTA 3mm (REF. CIMENTO GRIGIO BRANCOGRESS OU SIMILAR) REJUNTE CIMENTÍCIO COLORIDO, RESINADO, SILICONADO, ANTIFUNGO E ACABAMENTO SUPERFINO, COR CINZA PLATINA (REF: QUARTZOLIT REJUNTE PORCELANATO E CERÂMICA OU SIMILAR)
4	SOLEIRA DE GRANITO "CINZA ANDORINHA", ACABAMENTO FLAMEADO, SEGUINDO LARGURA DA PORTA

PAREDE	PRODUTO
3	RODAPE: PORCELANATO "CEMENTO GRIGIO" IDEM PISO, ATÉ 0,30m DE ALTURA
6	PINTURA EM TINTA ACRÍLICA REF. CORAL COR "BELA TURQUESA" – EXTERNA
7	PINTURA EM TINTA ACRÍLICA REF. SUVINIL COR "BRANCO GELO", TRECHO ALTO DAS PAREDES INTERNAS, A PARTIR DE 2,10m
10	A PARTIR DE 0,30M E ATÉ 2,10M DE ALTURA, REVESTIMENTO DE PAREDE "GALERIA BRANCO MESH BR" EUJANE, ACABAMENTO BRILHANTE, 10X10CM, COM REJUNTE CIMENTÍCIO COLORIDO, RESINADO, SILICONADO, ANTIFUNGO E DE ACABAMENTO SUPERFINO, 2MM, COR CINZA PLATINA

TETO	PRODUTO
0	SEM FORRO

PROJETO/OBRA:  
**PARQUE DOS EUCALIPTOS**

ENDEREÇO:  
RUA MINISTRO GUIMARÃES, 280 - SUPER QUADRA MORUMBI - SÃO PAULO/SP

TÍTULO:  
**PARQUE DOS EUCALIPTOS AS BUILT EDIFÍCIO OPERACIONAL CORTES**

DISCIPLINA:  
ARQUITETURA

Nº DA FOLHA:  
2011

FASE DO PROJETO:  
AB

REVISÃO:  
R00

FOLHA:

ESCALA: 1 : 25 | ÁREA TÉCNICA: ARQUITETURA

EMISSÃO INICIAL: 12/09/2024 | ARQUIVO: UGP-EUC-OP-02-ARQ-AB-2011-R00.dwg