




1 **ÁREA OPERACIONAL – ELEVÇÃO 1**
ESCALA 1:25

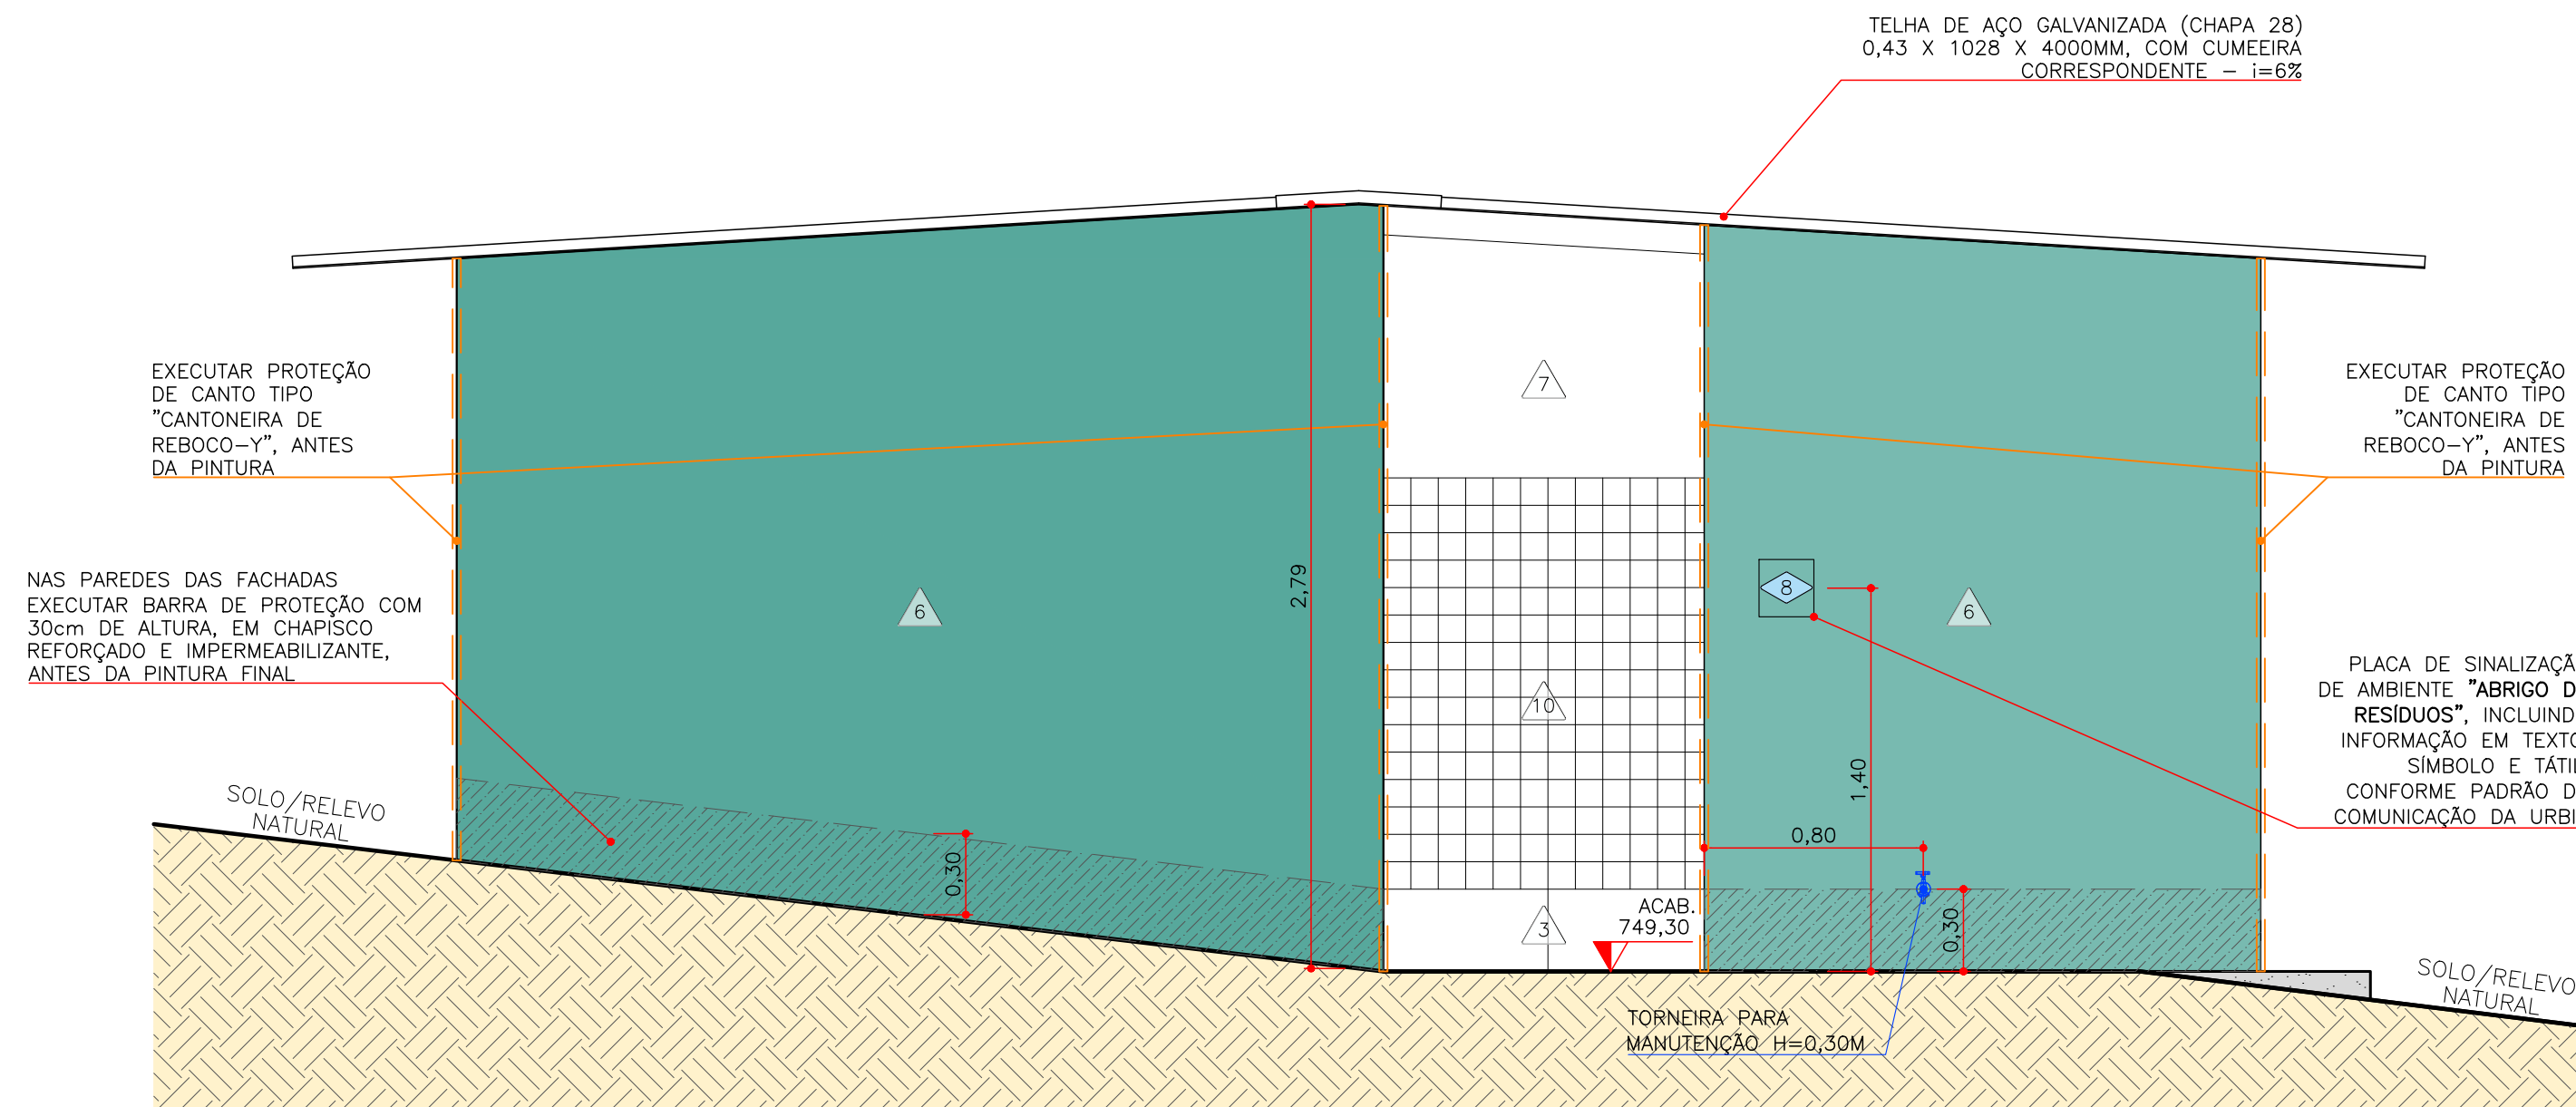

2 **ÁREA OPERACIONAL – ELEVÇÃO 2**
ESCALA 1:25

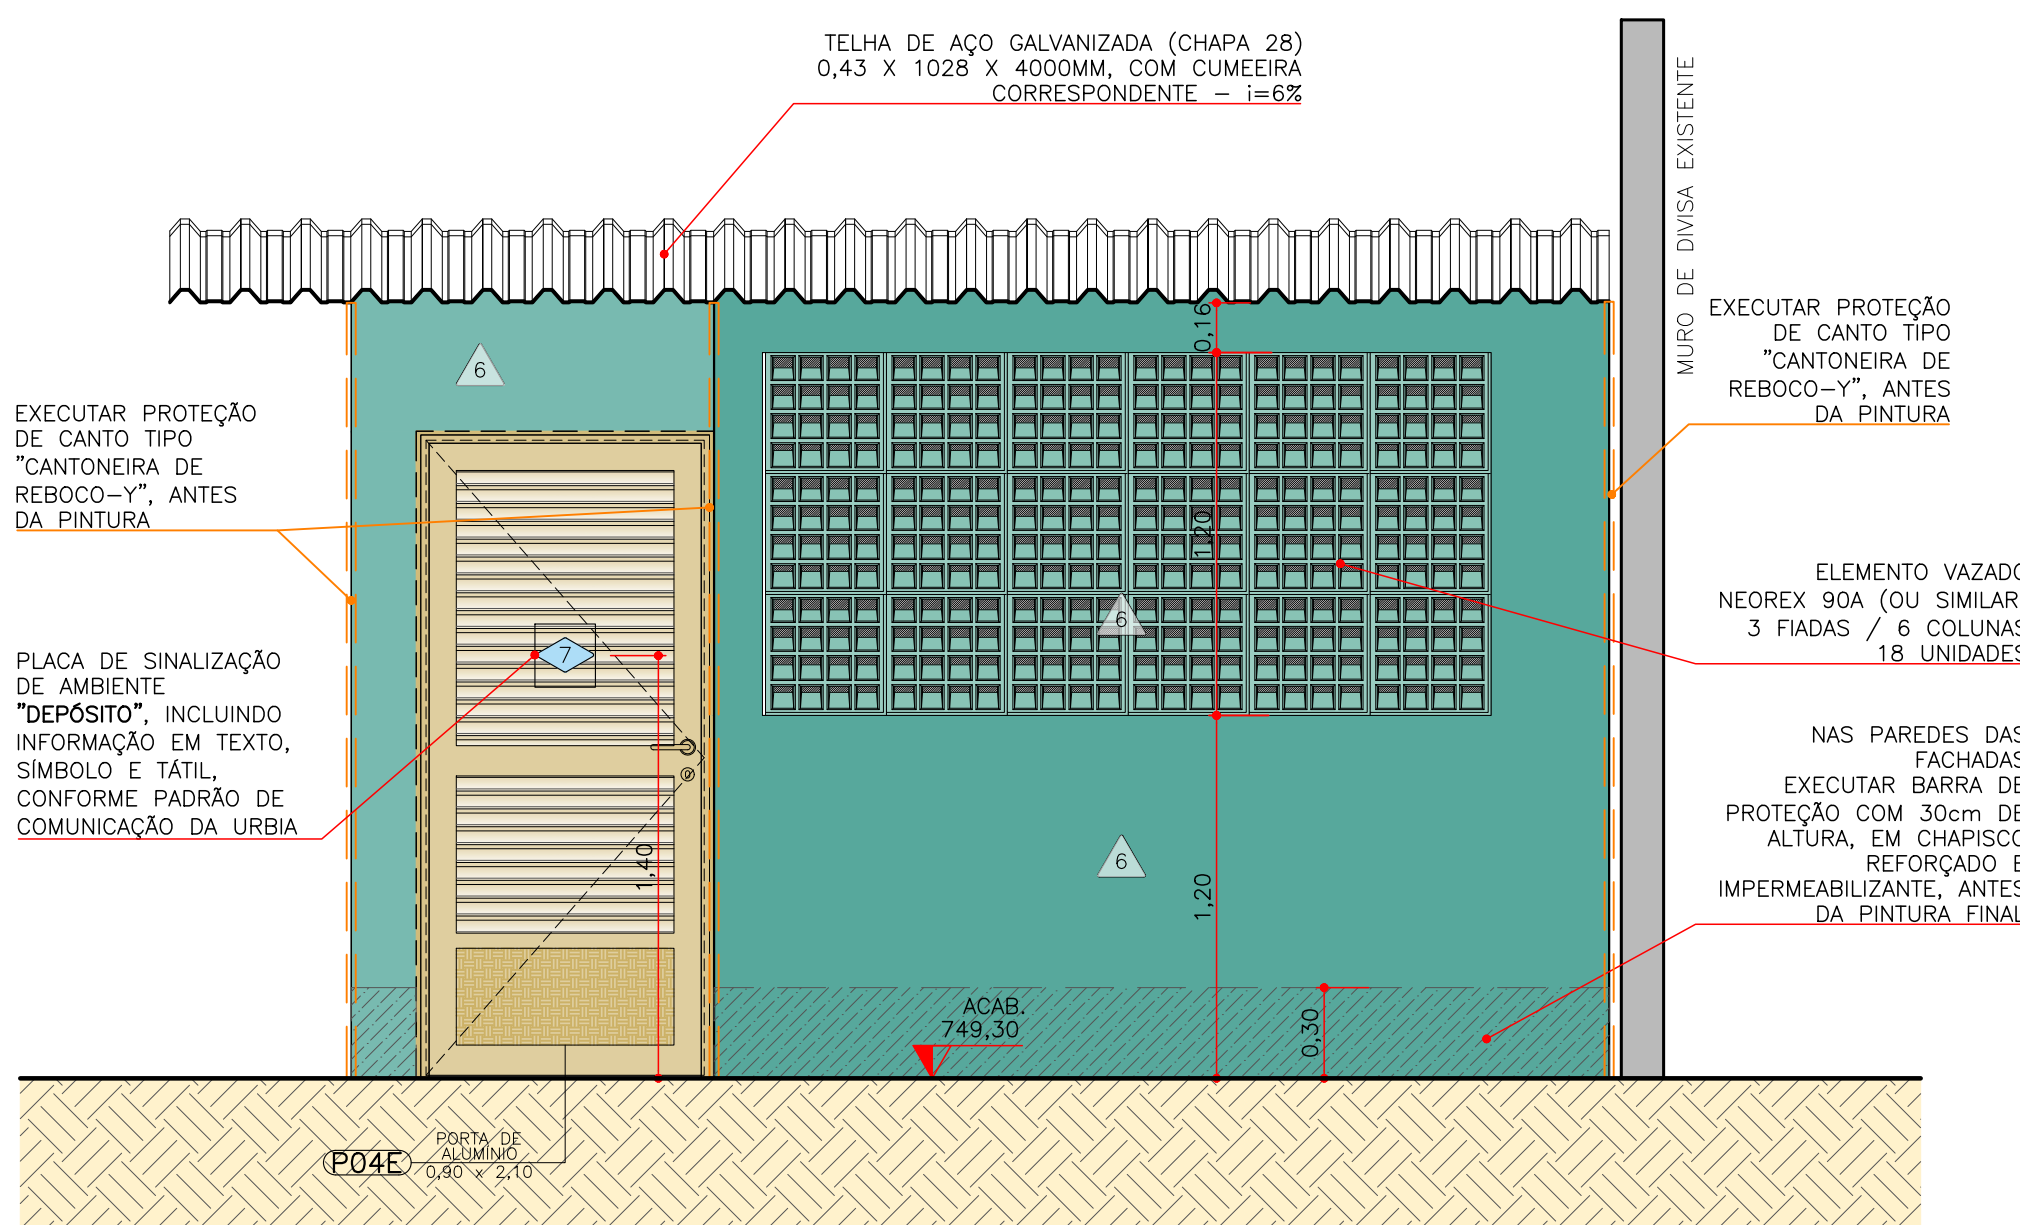


3 **ÁREA OPERACIONAL – ELEVÇÃO 3**
ESCALA 1:25

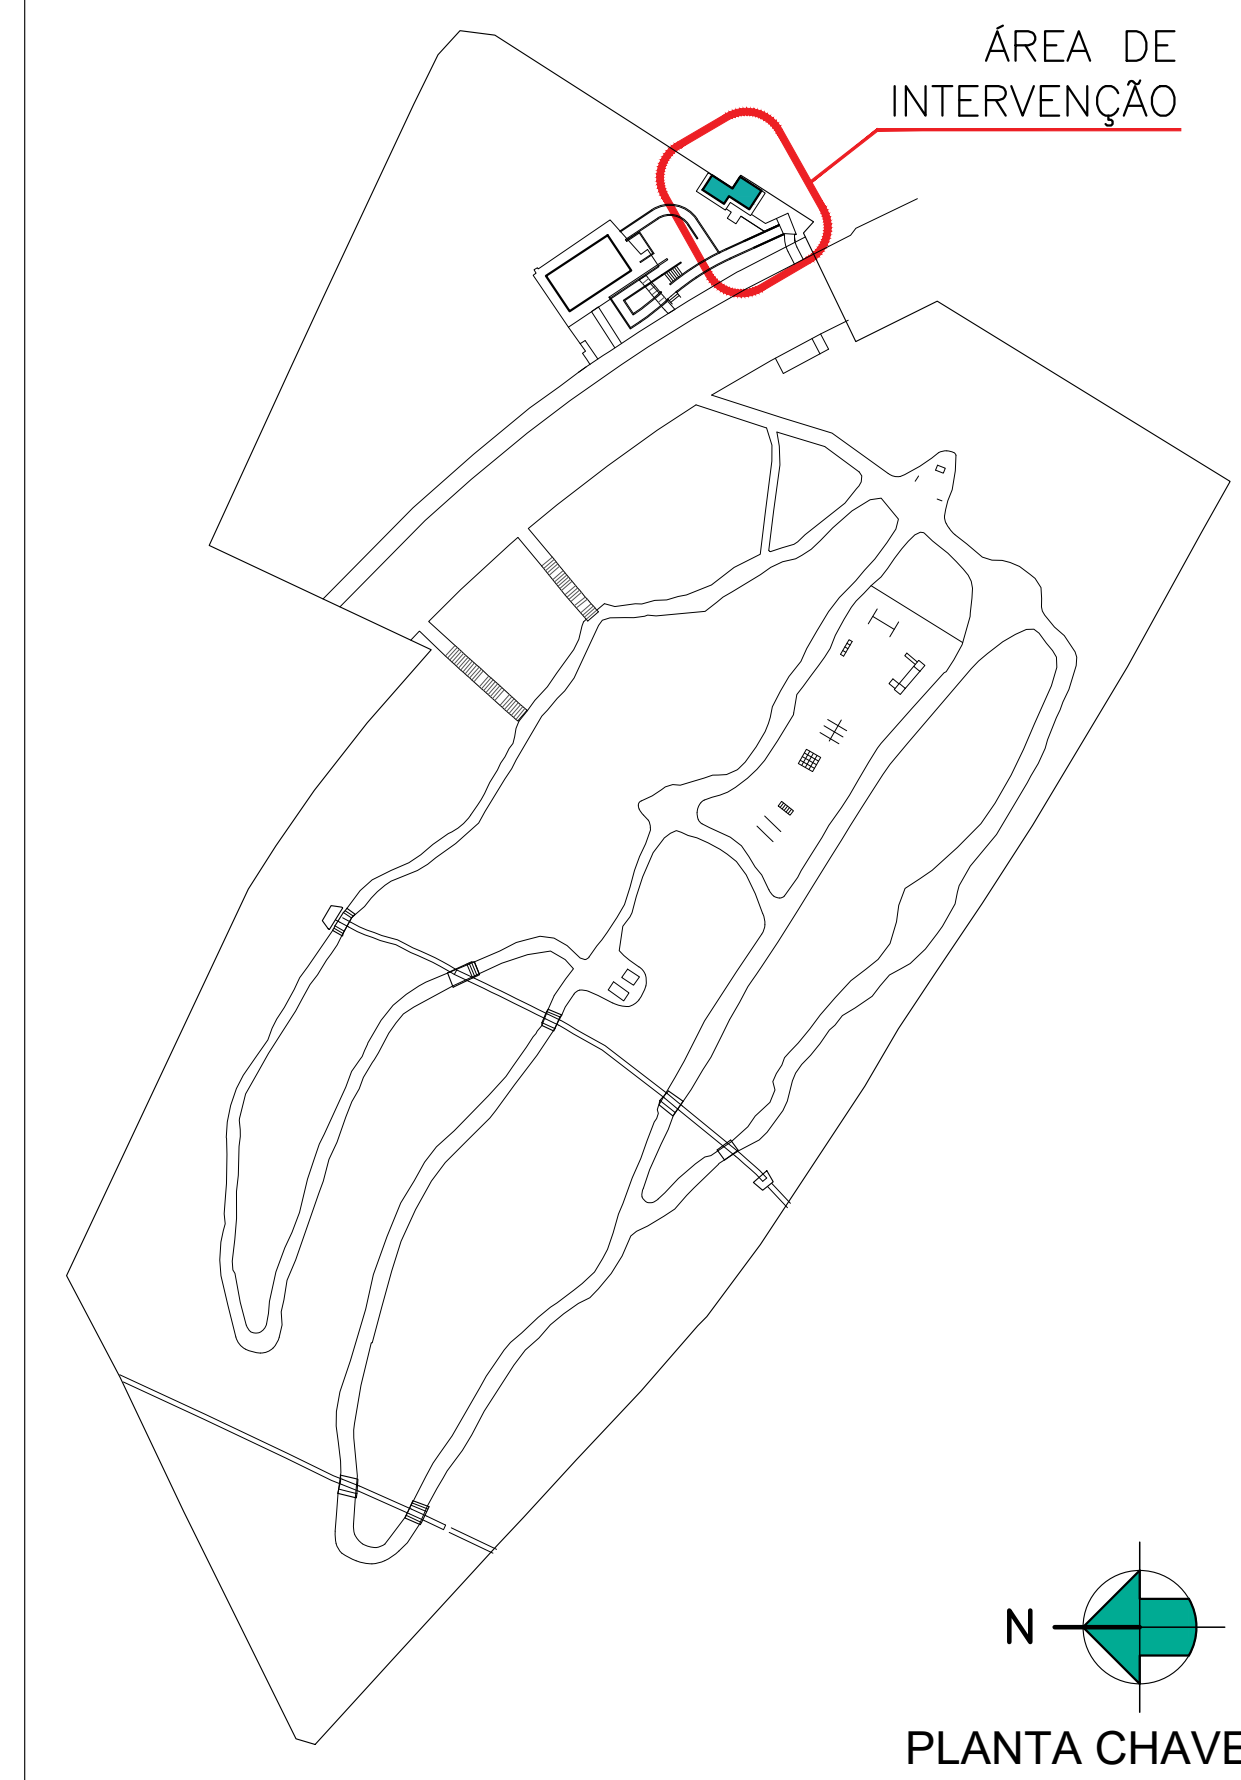

Declaro o atendimento às regras de acessibilidade previstas em legislação e em normas técnicas pertinentes para as edificações abertas ao público, de uso público ou privadas de uso coletivo, conforme § 1º do art. 56 da lei nº 13146, de 06 de julho de 2015, declaro o atendimento às leis nº 16.050 de 31 de julho de 2014, lei nº 16.642 de 9 de maio de 2017 e lei nº 12.651, de 25 de maio de 2012.

NOTAS GERAIS

- 1- Conferir as medidas no local
- 2- Todas as cotas estão em metros, exceto quando indicado contrário
- 3- Verificar todas as cotas in loco por se tratar de reforma podem haver diferenças.
- 4- Para a pavimentação das rampas, foi considerada a reutilização do material existente na rampa atual (a ser reformada). Prever reposição do material quando necessário, do mesmo tipo, características, dimensões e fabricante.
- 5- O projeto está em concordância com as seguintes normas técnicas:
 - ABNT NBR 9050/20: Acessibilidade a edificações, mobiliário, espaços e equipamentos urbanos
 - ABNT NBR 14718/19: Guarda-corpos para edificação
 - ABNT NBR 16537/16: Acessibilidade-Sinalização tátil no piso-Diretrizes para elaboração de projetos e instalação
- 6- Verificar se todos os pisos estão com caimento adequado de no mínimo 2%, sempre a favor da declividade, para evitar o empocamento caixas técnicas e de instalações deverão ter suas tampas corrigidas
- 7- Projeto efetuado com levantamento planialtimétrico, realizado por profissional Topógrafo, em 18 de dezembro de 2023, utilizando sistema de coordenadas tipo UTM, fuso 23, meridiano central 45. Datum= SIRGAS 2000.

02			
01			
00	EMISSÃO INICIAL	ANDRÉ	20/09/2024
REV.	DESCRIÇÃO	PROJETISTA	DATA
		URBIA GESTÃO DE PARQUES SPE SA.	
	RESPONSÁVEL TÉCNICO: FABIANO GONÇALVES DA SILVA (CREA: 5061119745-SP)	 A NATUREZA NOS CONECTA URBIA GESTÃO DE PARQUES SPE SA. Avenida Dra. Ruth Cardoso, 8601 - 32º andar - São Paulo, SP	
	RESPONSÁVEL LEGAL: VICTOR SERRANO PEREIRA		

LISTA DE ACABAMENTOS

PISO	PRODUTO
1	PISO CERÂMICO CINZA CLARO ACETINADO 60X60cm, CLASSE AD 2; ; COEF. ATRITO >0,4; ABSORÇÃO DE ÁGUA <0,1; EXPANSÃO 0,006; JUNTA 3mm (REF. CIMENTO GRIGIO BRANCOGRESS OU SIMILAR) REJUNTE CIMENTICIO COLORIDO, RESINADO, SILICONADO, ANTIMOFO E ACABAMENTO SUPERFINO, COR CINZA PLATINA (REF: QUARTZOLIT REJUNTE PORCELANATO E CERÂMICA OU SIMILAR)
4	SOLEIRA DE GRANITO "CINZA ANDORINHA", ACABAMENTO FLAMEADO, SEGUINDO LARGURA DA PORTA
PAREDE	PRODUTO
3	RODAPE: PORCELANATO "CEMENTO GRIGIO" IDEM PISO, ATÉ 0,30m DE ALTURA.
6	PINTURA EM TINTA ACRILICA REF. CORAL COR "BELA TURQUESA" – EXTERNA
7	PINTURA EM TINTA ACRILICA REF. SUIVIL COR "BRANCO GELO", TRECHO ALTO DAS PAREDES INTERNAS, A PARTIR DE 2,10m
10	A PARTIR DE 0,30M E ATÉ 2,10M DE ALTURA, REVESTIMENTO DE PAREDE "GALERIA BRANCO MESH BR" ELIJANE, ACABAMENTO BRILHANTE, 10X10CM, COM REJUNTE CIMENTICIO COLORIDO, RESINADO, SILICONADO, ANTIMOFO E DE ACABAMENTO SUPERFINO, 2MM, COR CINZA PLATINA
TETO	PRODUTO
0	SEM FORRO

LISTA DE PORTAS

SIMBOLOGIA	DESCRIÇÃO
(P04E)	PORTA PCD 0,90x2,10m EM ALUMINIO ANODIZADO COR BRONZE, COM ABERTURA PARA DENTRO, SENTIDO ANTI-HORÁRIO / PARA ESQUERDA

PROJETO/OBRA: PARQUE DOS EUCALIPTOS	
ENDEREÇO: RUA MINISTRO GUIMARÃES, 280 - SUPER QUADRA MORUMBI - SÃO PAULO/SP	
TÍTULO: PARQUE DOS EUCALIPTOS AS BUILT EDIFÍCIO OPERACIONAL ELEVÇÕES	DISCIPLINA: ARQUITETURA
ESCALA: 1 : 25	ÁREA TÉCNICA: ARQUITETURA
EMISSÃO INICIAL: 12/09/2024	ARQUIVO: UGP-EUC-OP-02-ARQ-AB-3011-R00.dwg
Nº DA FOLHA: 3011	FASE DO PROJETO: AB
REVISÃO: R00	FOLHA: