

1 **ÁREA OPERACIONAL – PLANTA**
ESCALA: 1:25



Declaro o atendimento às regras de acessibilidade previstas em legislação e em normas técnicas pertinentes para as edificações abertas ao público, de uso público ou privadas de uso coletivo, conforme § 1º do art. 56 da lei nº 13.146, de 06 de julho de 2015, declaro o atendimento as lei nº 16.050 de 31 de julho de 2014, lei nº 16.842 de 9 de maio de 2017 e lei nº 12.651, de 25 de maio de 2012.

NOTAS GERAIS

- 1- Conferir as medidas no local
- 2- Todas as cotas estão em metros, exceto quando indicado contrário
- 3- Verificar todas as cotas in loco por se tratar de reforma podem haver diferenças.
- 4- Para a pavimentação das rampas, foi considerada a reutilização do material existente na rampa atual (a ser reformada). Prever reposição do material quando necessário, do mesmo tipo, características, dimensões e fabricante.
- 5- O projeto está em concordância com as seguintes normas técnicas:
 - ABNT NBR 9050/20: Acessibilidade a edificações, mobiliário, espaços e equipamentos urbanos
 - ABNT NBR 14718/19: Guarda-corpos para edificação
 - ABNT NBR 16537/16: Acessibilidade-Sinalização tátil no piso-Diretrizes para elaboração de projetos e instalação
- 6- Verificar se todos os pisos estão com caimento adequado de no mínimo 2%, sempre a favor da declividade, para evitar o empacotamento de águas e de instalações deverão ter suas rampas corrigidas
- 7- Projeto efetuado com levantamento planialtimétrico, realizado por profissional Topógrafo, em 18 de dezembro de 2023, utilizando sistema de coordenadas tipo UTM, fuso 23, meridiano central 45. Datum= SIRGAS 2000.

LISTA DE EQUIPAMENTOS E ACESSÓRIOS

SIMBOLOGIA	PRODUTO
24	TORNEIRA ANGULAR DE ACIONAMENTO RESTRITO, 1/2" E 3/4", C/ CHAVE DE ACIONAMENTO, REF. DOCOL CÔD. 20000806 – SOB BANCADA DO TANQUE EXTERNO

LISTA DE PORTAS

SIMBOLOGIA	DESCRIÇÃO
P04E	PORTA PCD 0,90x2,10m EM ALUMÍNIO ANODIZADO COR BRONZE, COM ABERTURA PARA DENTRO, SENTIDO ANTI-HORÁRIO / PARA ESQUERDA

LISTA DE COMUNICAÇÃO VISUAL

SIMBOLOGIA	DESCRIÇÃO
7	PLACA DE SINALIZAÇÃO DE AMBIENTE "DEPÓSITO", INCLUINDO INFORMAÇÃO EM TEXTO, SIMBOLO E TÁTIL, CONFORME PADRÃO DE COMUNICAÇÃO DA URBIA
8	PLACA DE SINALIZAÇÃO DE AMBIENTE "ABRIGO DE RESÍDUOS", INCLUINDO INFORMAÇÃO EM TEXTO, SIMBOLO E TÁTIL, CONFORME PADRÃO DE COMUNICAÇÃO DA URBIA


REV.	DESCRIÇÃO	PROJETISTA	DATA
02			
01			
00	EMISSÃO INICIAL	ANDRÉ	20/09/2024

RESPONSÁVEL TÉCNICO:
FABIANO GONÇALVES DA SILVA (CREA: 5061119745-SP)

RESPONSÁVEL LEGAL:
VICTOR SERRANO PEREIRA

URBIA GESTÃO DE PARQUES SPE SA.

URBIA GESTÃO DE PARQUES SPE SA.
A NATUREZA NOS CONECTA
Avenida Dra. Ruth Cardoso, 8601 - 32º andar - São Paulo, SP

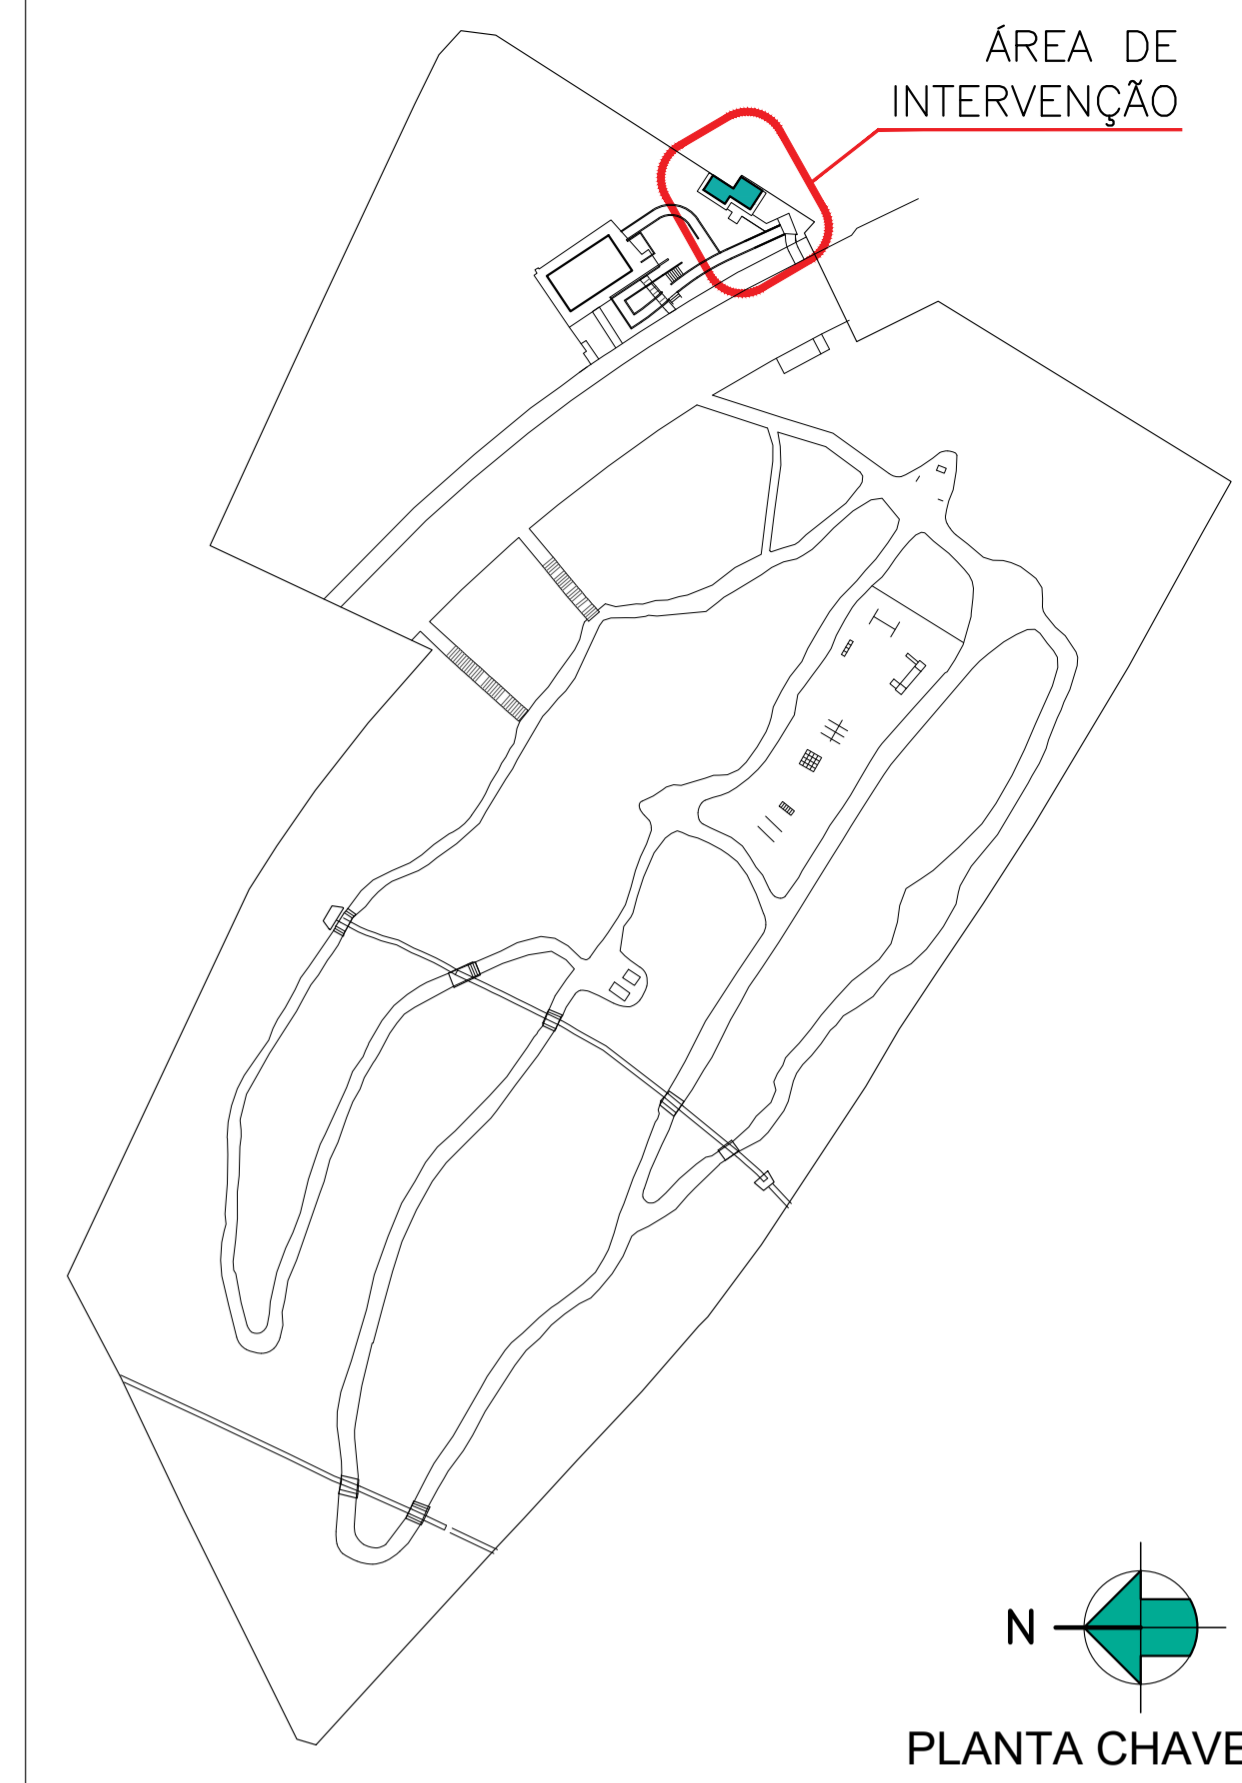

PLANTA CHAVE

LEGENDA

REPRESENTAÇÃO	DESCRIÇÃO
	MURO EM BLOCOS DE CONCRETO APARENTE, JUNTA A PRUMO, EXISTENTE
	ALVENARIA DE BLOCO DE CONCRETO 14X39X19 A EXECUTAR
	INDICAÇÃO DE PARTIDA DE PAGINAÇÃO DE PISO

LISTA DE ACABAMENTOS

SIMBOL.	PRODUTO
1	PISO CERÂMICO CINZA CLARO ACETINADO 60X60cm, CLASSE AD 2s, ; COEF. ATRITO >0,4; ABSORÇÃO DE ÁGUA <0,1; EXPANSÃO 0,006; JUNTA 3mm (REF. CIMENTO GRIGIO BIANCOGRESSO OU SIMILAR) REJUNTE CIMENTÍCIO COLORIDO, RESINADO, SILICONADO, ANTIMOFO E ACABAMENTO SUPERFINO, COR CINZA PLATINA (REF. QUARTZOLIT REJUNTE PORCELANATO E CERÂMICA OU SIMILAR)
4	SOLEIRA DE GRANITO "CINZA ANDORINHA", ACABAMENTO FLAMEADO, SEGUINDO LARGURA DA PORTA

SIMBOL.	PRODUTO
3	RODAPÉ: PORCELANATO "CEMENTO GRIGIO" IDEM PISO, ATÉ 0,30m DE ALTURA.
6	PINTURA EM TINTA ACRÍLICA REF. CORAL COR "BELA TURQUESA" – EXTERNA
7	PINTURA EM TINTA ACRÍLICA REF. SUVINIL COR "BRANCO GELO", TRECHO ALTO DAS PAREDES INTERNAS, A PARTIR DE 2,10m
10	A PARTIR DE 0,30M E ATÉ 2,10M DE ALTURA, REVESTIMENTO DE PAREDE "GALERIA BRANCO MESH BR" ELIANE, ACABAMENTO BRILHANTE, 10X10CM, COM REJUNTE CIMENTÍCIO COLORIDO, RESINADO, SILICONADO, ANTIMOFO E DE ACABAMENTO SUPERFINO, 2MM, COR CINZA PLATINA

SIMBOL.	PRODUTO
0	SEM FORRO

PROJETO/OBRA:
PARQUE DOS EUCALIPTOS

ENDEREÇO:
RUA MINISTRO GUIMARÃES, 280 - SUPER QUADRA MORUMBI - SÃO PAULO/SP

TÍTULO:
PARQUE DOS EUCALIPTOS AS BUILT EDIFÍCIO OPERACIONAL PLANTA DE ARQUITETURA

DISCIPLINA:
ARQUITETURA

Nº DA FOLHA:
1012

FASE DO PROJETO:
AB

REVISÃO:
R00

FOLHA:

ESCALA: 1 : 25 | ÁREA TÉCNICA: ARQUITETURA

EMISSÃO INICIAL: 12/09/2024 | ARQUIVO: UGP-EUC-OP-02-ARQ-AB-1012-R00.dwg