


1 CORTE B – ESCADA 1  
ESCALA 1:25

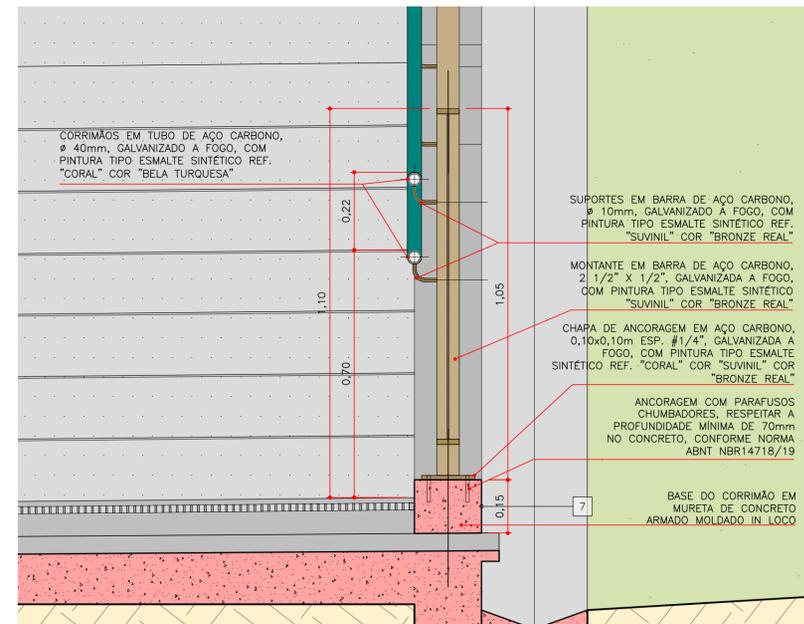

2 DETALHE GUARDA CORPO e CORRIMÃO – ESCADA 1  
ESCALA 1:10

NOTAS GERAIS	
1-	Conferir as medidas no local
2-	Todas as cotas estão em metros, exceto quando indicado contrário
3-	Verificar todas as cotas in loco por se tratar de reforma podem haver diferenças.
4-	Para a pavimentação das rampas, foi considerada a reutilização do material existente na rampa atual (a ser reformada). Prever reposição do material quando necessário, do mesmo tipo, características, dimensões e fabricante.
5-	O projeto está em concordância com as seguintes normas técnicas: -ABNT NBR 9050/20: Acessibilidade a edificações, mobiliário, espaços e equipamentos urbanos -ABNT NBR 14718/19: Guarda-corpos para edificação -ABNT NBR 16537/16: Acessibilidade-Sinalização tátil no piso-Diretrizes para elaboração de projetos e instalação
6-	Verificar se todos os pisos estão com caimento adequado de no mínimo 2%, sempre a favor da declividade, para evitar o empocamento.caixas técnicas e de instalações deverão ter suas tampas corrigidas
7-	Projeto efetuado com levantamento planialtimétrico, realizado por profissional Topógrafo, em 18 de dezembro de 2023, utilizando sistema de coordenadas tipo UTM, fuso Z3, meridiano central 45. Datum= SIRGAS 2000.

Declaro o atendimento às regras de acessibilidade previstas em legislação e em normas técnicas pertinentes para as edificações abertas ao público, de uso público ou privadas de uso coletivo, conforme § 1º do art. 56 da lei nº 13146, de 06 de julho de 2015, declaro o atendimento às leis nº 16.050 de 31 de julho de 2014, lei nº 16.642 de 9 de maio de 2017 e lei nº 12.651, de 25 de maio de 2012.

REV.	DESCRIÇÃO	PROJETISTA	DATA
02			
01			
00	EMISSÃO INICIAL	ANDRÉ	20/09/2024

URBIA GESTÃO DE PARQUES SPE SA.

RESPONSÁVEL TÉCNICO:  
FABIANO GONÇALVES DA SILVA (CREA: 5061119745-SP)

RESPONSÁVEL LEGAL:  
VICTOR SERRANO PEREIRA

URBIA GESTÃO DE PARQUES SPE SA.  
Avenida Dra. Ruth Cardoso, 8501 - 32º andar - São Paulo, SP

LEGENDA DE ACABAMENTOS DE PISO	
SIMBOLOGIA	DESCRIÇÃO
1	PISO EM TERRA BATIDA, COMPACTADA, A EXECUTAR
2	PISO DE CONCRETO
3	SOLO NATURAL COMPACTADO COM FORRAÇÃO DE PEDRISCO
4	SOLO NATURAL COMPACTADO COM ACABAMENTO TIPO "TERRA BATIDA"
5	CANTEIRO/JARDIM EM SOLO NATURAL COM VEGETAÇÃO
6	PISO/GUIA EM PARALELEPÍPEDO DE ARENITO
7	GUIA PADRÃO DE VIA PÚBLICA. PRÉ MOLDADA DE CONCRETO
8	AREIA MÉDIA
9	PISO CIMENTÍCIO LISO DESEMPENADO
10	PISO EM BLOCOS CIMENTÍCIOS 20x20cm COM GRAU DE PERMEABILIDADE ALTA (K>10 <sup>-3</sup> m/s), COR CINZA NATURAL (REF: OTERPREM)
11	PISO CERÂMICO CINZA CLARO ACETINADO 90x90cm, CLASSE AD 4; COEF. ATRITO >0,4; ABSORÇÃO DE ÁGUA <0,1; EXPANSÃO <0,006; JUNTA 3mm (REF: CIMENTO GRIGIO BIANCOGRESS' OU SIMILAR) REJUNTE CIMENTÍCIO COLORIDO, RESINADO, SILICONADO, ANTIMOFO E ACABAMENTO SUPERFINO, COR CINZA PLATINA (REF: QUARTZOLIT REJUNTE PORCELANATO E CERÂMICA OU SIMILAR)
12	PISO CERÂMICO CINZA CLARO ACETINADO 60x60cm, CLASSE AD 2; ; COEF. ATRITO >0,4; ABSORÇÃO DE ÁGUA <0,1; EXPANSÃO 0,006; JUNTA 3mm (REF: CIMENTO GRIGIO BIANCOGRESS' OU SIMILAR) REJUNTE CIMENTÍCIO COLORIDO, RESINADO, SILICONADO, ANTIMOFO E ACABAMENTO SUPERFINO, COR CINZA PLATINA (REF: QUARTZOLIT REJUNTE PORCELANATO E CERÂMICA OU SIMILAR)

PROJETO/OBRA: <b>PARQUE DOS EUCALIPTOS</b>	
ENDEREÇO: RUA MINISTRO GUIMARÃES, 280 - SUPER QUADRA MORUMBI - SÃO PAULO/SP	
TÍTULO: PARQUE DOS EUCALIPTOS AS BUILT ESCADA 1 DETALHAMENTO DO GUARDA CORPO CORTE B e DETALHE DO GUARDA CORPO/CORRIMÃO	DISCIPLINA: <b>URBANISMO</b>
ESCALA: INDICADA	ÁREA TÉCNICA: URBANISMO
EMISSÃO INICIAL: 12/09/2024	ARQ: UGP-EUC-ES-01-URB-AB-4002-R00.dwg
Nº DA FOLHA: 4002	FASE DO PROJETO: AB
REVISÃO: R00	FOLHA: