

CONTRAPISO COM CALHA DE DRENAGEM EM CONCRETO MOLDADO IN-LOCO E GRELHA DE AÇO A EXECUTAR. GRELHA EM BARRAS CHATAS DE AÇO CARBONO COM 20mm DE ALTURA. BARRAS TRANSVERSAIS COM ESPAÇAMENTO IGUAL OU MENOR QUE 15mm, EM ATENDIMENTO A NORMA NBR9050. GRELHA GALVANIZADA A FOGO.


CONTRAPISO COM CALHA DE DRENAGEM EM CONCRETO MOLDADO IN-LOCO E GRELHA DE AÇO A EXECUTAR. GRELHA EM BARRAS CHATAS DE AÇO CARBONO COM 20mm DE ALTURA. BARRAS TRANSVERSAIS COM ESPAÇAMENTO IGUAL OU MENOR QUE 15mm, EM ATENDIMENTO A NORMA NBR9050. GRELHA GALVANIZADA A FOGO.

PATAMER EM CONTRAPISO COM CALHA DE DRENAGEM EM CONCRETO MOLDADO IN-LOCO E GRELHA DE AÇO A EXECUTAR. GRELHA EM BARRAS CHATAS DE AÇO CARBONO COM 20mm DE ALTURA. BARRAS TRANSVERSAIS COM ESPAÇAMENTO IGUAL OU MENOR QUE 15mm, EM ATENDIMENTO A NORMA NBR9050. GRELHA GALVANIZADA A FOGO.

TRAVESSIA SOBRE CANALETA DRENAGEM EXISTENTE EM GRELHA METÁLICA APOIADA SOBRE BASES DE CONCRETO ARMADO. FRAME DE TUBOS QUADRADOS DE AÇO CARBONO 50x50mm, GALVANIZADO A FOGO. COBERTURA EM TELA DE AÇO EXPANDIDA, TIPO "PERNETAT" OU SIMILAR. TAMANHO DO MAIOR VÃO DO FURDO DEVE SER IGUAL OU MENOR QUE 15mm, EM ATENDIMENTO A NORMA NBR9050.

PATAMER EM CONTRAPISO COM CALHA DE DRENAGEM EM CONCRETO MOLDADO IN-LOCO E GRELHA DE AÇO A EXECUTAR. GRELHA EM BARRAS CHATAS DE AÇO CARBONO COM 20mm DE ALTURA. BARRAS TRANSVERSAIS COM ESPAÇAMENTO IGUAL OU MENOR QUE 15mm, EM ATENDIMENTO A NORMA NBR9050. GRELHA GALVANIZADA A FOGO.

- NOTAS GERAIS**
- 1- Conferir as medidas no local.
 - 2- Todas as cotas estão em metros, exceto quando indicado contrário.
 - 3- Verificar todas as cotas in loco por se tratar de reforma podem haver diferenças.
 - 4- Para a pavimentação das rampas, foi considerada a reutilização do material existente na rampa atual (a ser reformada). Prever reposição do material quando necessário, do mesmo tipo, características, dimensões e fabricante.
 - 5- O projeto está em concordância com as seguintes normas técnicas:
 - ABNT NBR 9050/20: Acessibilidade a edificações, mobiliário, espaços e equipamentos urbanos
 - ABNT NBR 14718/19: Guarda-corpos para edificação
 - ABNT NBR 16537/16: Acessibilidade-Sinalização tátil no piso-Diretrizes para elaboração de projetos de instalação
 - 6- Verificar se todos os pisos estão com cimento adequado de no mínimo 2%, sempre a favor da declividade, para evitar o empacotamento das técnicas e de instalações deverão ter suas tampas corrigidas
 - 7- Projeto elaborado com levantamento planialtimétrico, realizado por profissional Topógrafo, em 10 de dezembro de 2023, utilizando sistema de coordenadas tipo UTM, fuso 23, meridiano central 45, Datum SIRGAS 2000.

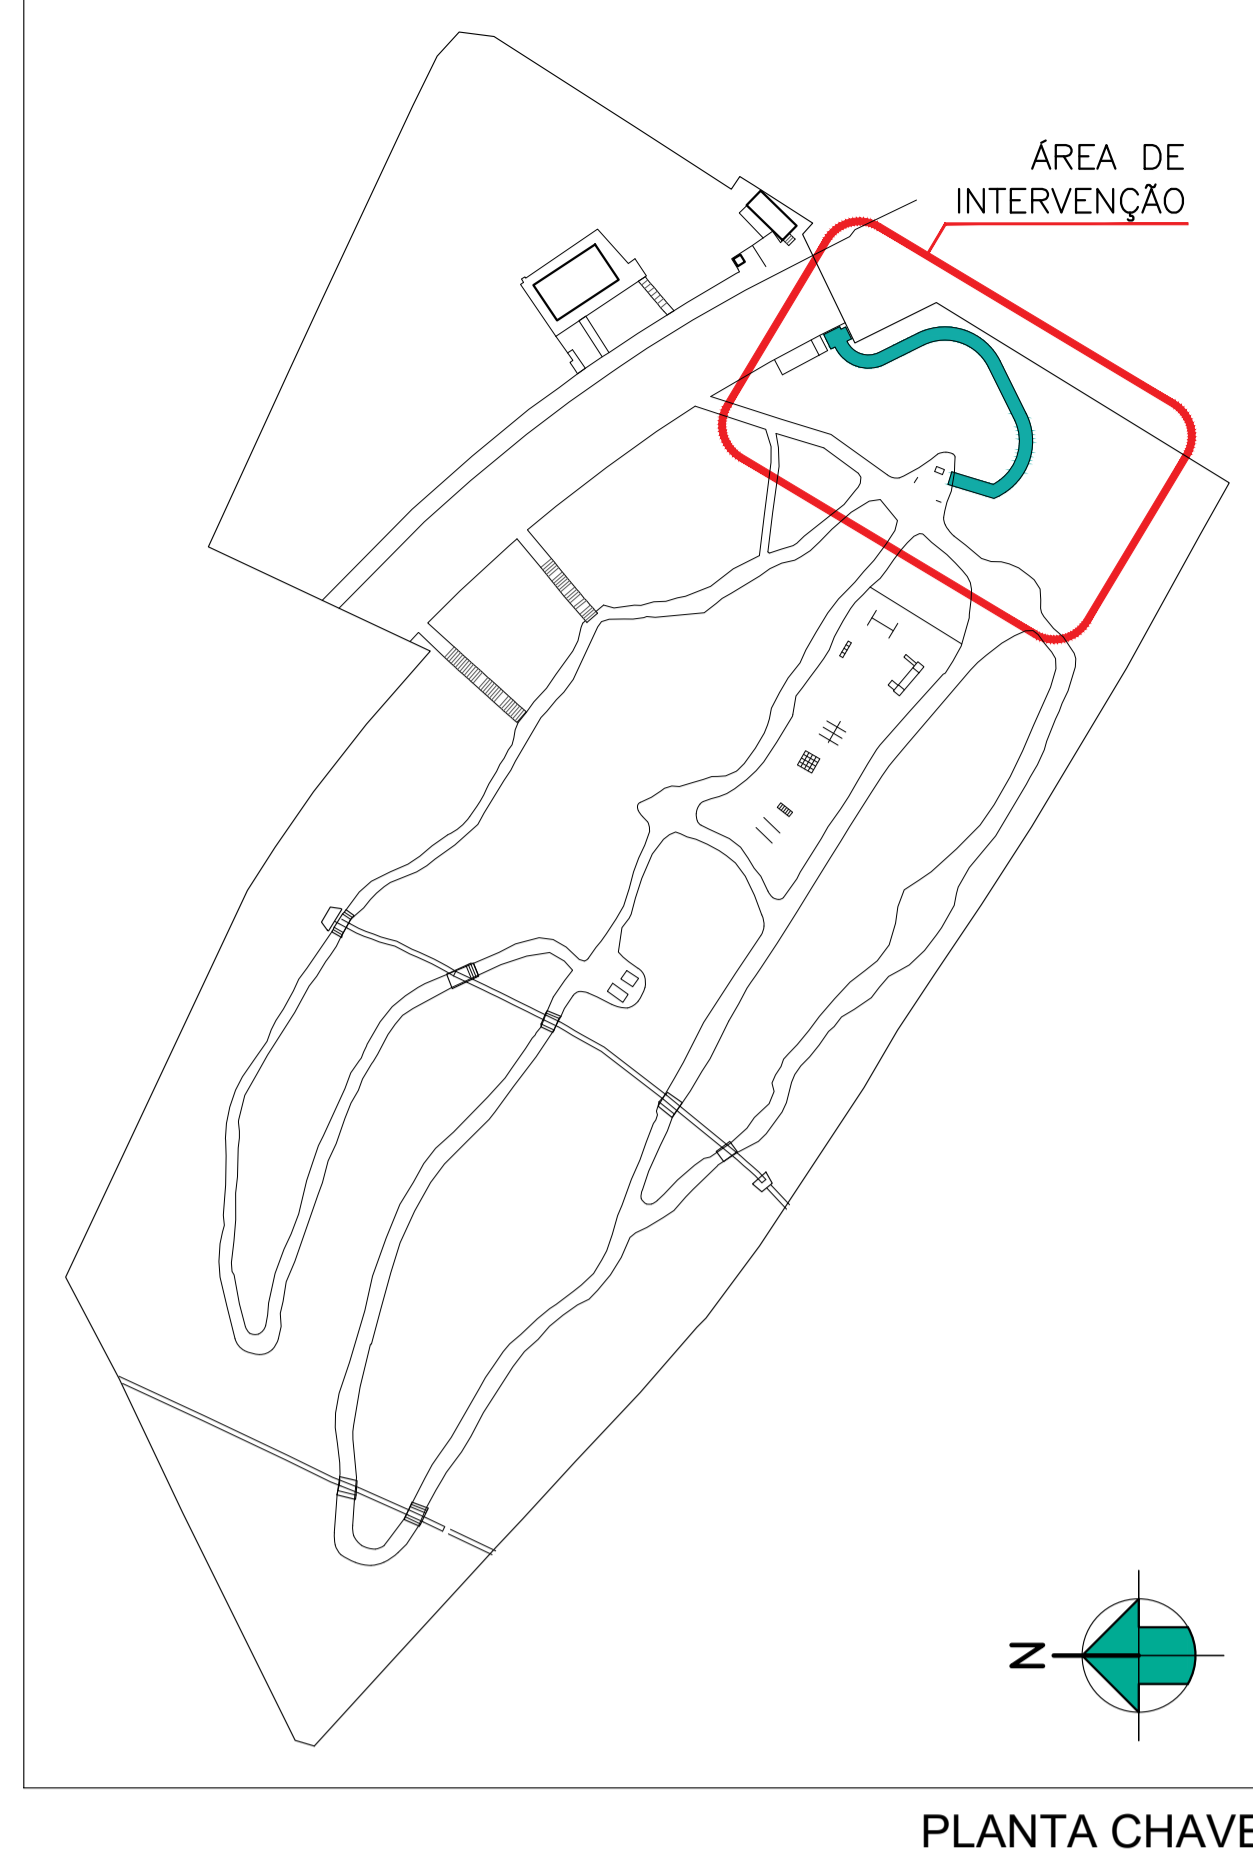

PLANTA CHAVE

LEGENDA

REPRESENTAÇÃO	DESCRIÇÃO
	ELEMENTOS CONSTRUTIVOS/PAVIMENTOS DE ÁREAS EXISTENTES A DEMOLIR
	LINHAS DE LOCAÇÃO DE OBRA
	LIMITE FAIXA DE APP
	INDICAÇÃO DE SEGMENTO DE RAMPA SUBINDO INCLINAÇÃO > 5% - COM CORRIMÃO
	INDICAÇÃO DE SEGMENTO DE RAMPA SUBINDO INCLINAÇÃO < 5% - SEM CORRIMÃO
	INDICAÇÃO DE PLANO INCLINADO SUBINDO INCLINAÇÃO > 5%
	COTA DE NÍVEL DE PLANO EXISTENTE A MANTER
	COTA DE NÍVEL DE PLANO PROJETADO A EXECUTAR

LEGENDA DE MATERIAIS E ACABAMENTOS

SIMBOLOGIA	DESCRIÇÃO	QUANTIDADE
EXISTENTE A MANTER		
	ASFALTO	9,00 M2
	CANTEIRO/JARDIM EM SOLO NATURAL COM VEGETAÇÃO	47,20 M2
	SOLO NATURAL COMPACTADO COM ACABAMENTO TIPO "PEDRISCO"	24 PEÇAS
	GUIA EXISTENTE	90,00 ML
A EXECUTAR		
	CONTRAPISO DE CONCRETO ARMADO COM ACABAMENTO LISO DESEMPENADO	47,20 M2
	PISO EM BLOCOS CIMENTOS 20x20cm, SEM CHAMFRÔ, COM GRAU DE PERMEABILIDADE ALTA (>15-3m/s), CDR CINZA NATURAL (REF: OTOPREMA), JUNTA DE 2mm.	24 PEÇAS
	LAJARIHO HIDRÁULICO CIMENTADO TIPO "TATIL DE ALERTIA" 25x25x2,5cm AMARELO, JUNTA DE 2mm, ASSENTAMENTO SOBRE ARGAMASSA AZUL	24 PEÇAS
	MURETA GUIA EM CONCRETO (OU BLOCOS CIMENTOS) DE ALVENARIA ESTRUTURAL L=19 CM), EM ACABAMENTO APARENTE	90,00 ML
	GUARDA-CORPOS EM SERRALHERIA DE BARRAS CHATAS DE AÇO CARBONO, GALVANIZADAS, PINTADAS EM ESMALTE SINTÉTICO REF. SUPRAL COR "BRONZE REAL"	90,00 ML
	CORRIMÃO EM SERRALHERIA DE TUBOS DE AÇO CARBONO, GALVANIZADOS E PINTADOS EM ESMALTE SINTÉTICO REF. SUPRAL COR "TELA TURQUESA"	90,00 ML
	MURETA EM ALVENARIA DE BLOCOS COM PINTURA EM TINTA ACRÍLICA REF. SUPRAL COR "BRONZE REAL"	90,00 ML

Declaro o atendimento às regras de acessibilidade previstas em legislação e em normas técnicas pertinentes para as edificações abertas ao público, de uso público ou privativas de uso coletivo, conforme § 1º do art. 56 da lei nº 13.146, de 06 de julho de 2016, de acordo com o atendimento às leis nº 16.050 de 31 de junho de 2014, nº 16.642 de 9 de maio de 2017 e lei nº 12.851, de 25 de maio de 2012.

02			
01	EMISSÃO INICIAL	ANDRÉ	20/09/2024
REV.	DESCRIÇÃO	PROJETISTA	DATA
		URBIA GESTÃO DE PARQUES SFE SA	



PROJETO/OBRA:		DISCIPLINA:
PARQUE DOS EUCALIPTOS		URBANISMO
ENDEREÇO:		Nº DA FOLHA:
RUA MINISTRO GUMARÃES, 280 - SUPER QUADRA MORUMBI - SÃO PAULO/SP		1004
TÍTULO:		FASE DO PROJETO:
PARQUE DOS EUCALIPTOS		AB
AS BUILT		REVISÃO:
RAMPA 4		R00
PLANTA		FOLHA:
ESCALA:	ÁREA TÉCNICA:	
1 : 25	URBANISMO	
EMISSÃO INICIAL:	ARQ:	
12/09/2024	UGP-EUC-04-URB-AB-1004-R00.dwg	