1 MÓDULO DO USUÁRIO / RAMPAS / ESCADAS / HORTA
CORTE D

ESCALA 1:25

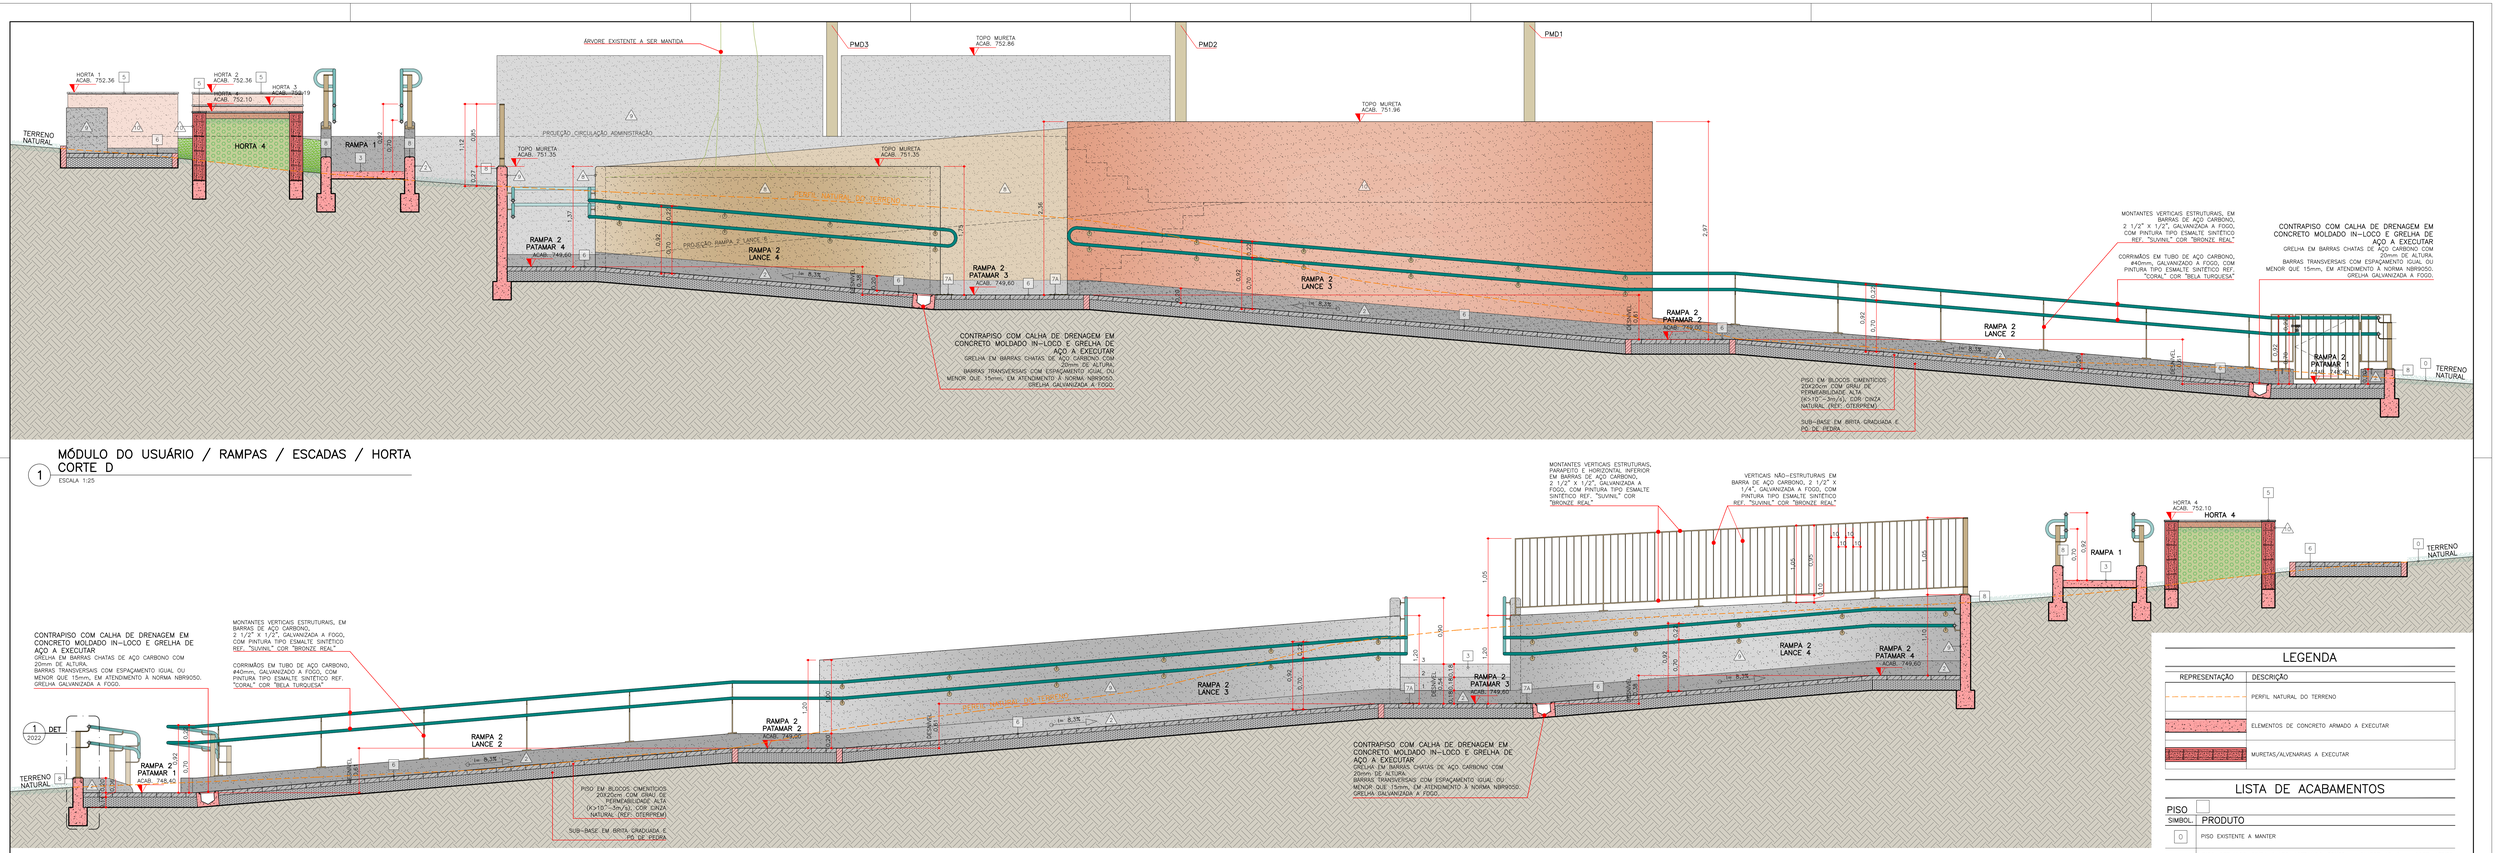

2 MÓDULO DO USUÁRIO / RAMPAS / ESCADAS / HORTA
CORTE E

ESCALA 1:25

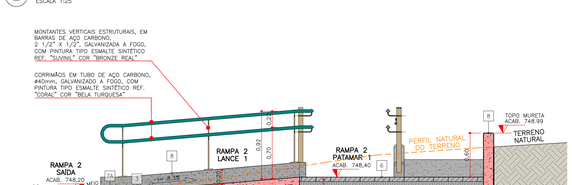

3 MÓDULO DO USUÁRIO / RAMPAS / ESCADAS / HORTA
CORTE F

ESCALA 1:25

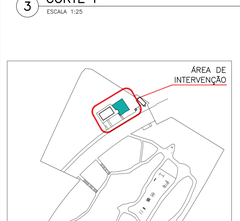

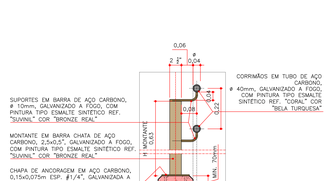

6 DETALHE 1 – GUARDA CORPO SOBRE MURETA

ESCALA 1:10

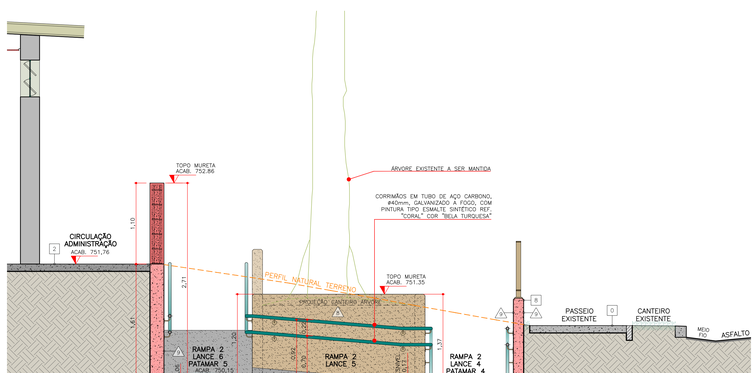

4 MÓDULO DO USUÁRIO / RAMPAS / ESCADAS / HORTA
CORTE G

ESCALA 1:25

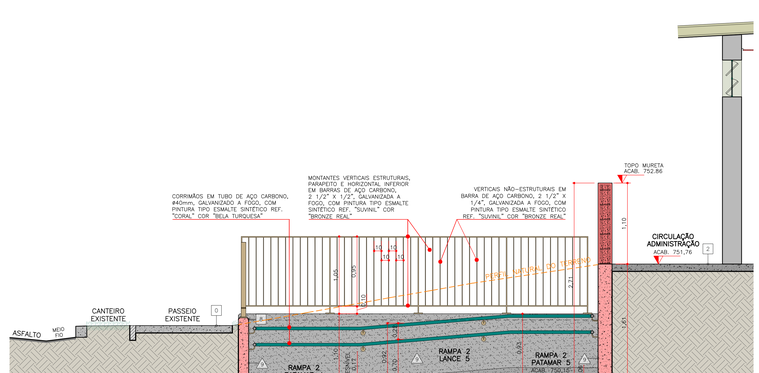

5 MÓDULO DO USUÁRIO / RAMPAS / ESCADAS / HORTA
CORTE H

ESCALA 1:25

NOTAS GERAIS

1- Conferir as medidas no local
2- Todas as cotas estão em metros, exceto quando indicado contrário
3- Verificar todas as cotas in loco por se tratar de reforma podem haver diferenças.
4- Para a pavimentação das rampas, foi considerada a reutilização do material existente na rampa atual (a ser reformada). Prever reposição do material quando necessário, do mesmo tipo, características, dimensões e fabricante.
5- O projeto está em concordância com as seguintes normas técnicas:
-ABNT NBR 9050/20: Acessibilidade a edificações, mobiliário, espaços e equipamentos urbanos
-ABNT NBR 14718/19: Guarda-corpos para edificação
-ABNT NBR 16537/16: Acessibilidade-Sinalização tátil no piso-Diretrizes para elaboração de projetos e instalação
6- Verificar se todos os pisos estão com caimento adequado de no mínimo 2%, sempre a favor da declividade, para evitar o empoçamento caixas técnicas e de instalações deverão ter suas tampas corrigidas
7- Projeto efetuado com levantamento planialtimétrico, realizado por profissional Topógrafo, em 18 de dezembro de 2023, utilizando sistema de coordenadas tipo UTM, fuso 23, meridiano central 45. Datum= SIRGAS 2000.

LEGENDA

REPRESENTAÇÃO	DESCRIÇÃO
	PERFIL NATURAL DO TERRENO
	ELEMENTOS DE CONCRETO ARMADO A EXECUTAR
	MURETAS/ALVENARIAS A EXECUTAR

LISTA DE ACABAMENTOS

PISO

SIMBOL.	PRODUTO
0	PISO EXISTENTE A MANTER
1	PISO CERÂMICO CINZA CLARO ACETINADO **60X60cm**, CLASSE AO 2; ; COEF. ATRITO >0,4; ABSORÇÃO DE ÁGUA <0,1; EXPANSÃO 0,006; JUNTA 3mm (REF. CIMENTO GRIGIO BIANCOGRESS' OU SIMILAR) REJUNTE CIMENTÍCIO COLORIDO, RESINADO, SILICONADO, ANTIMOFO E ACABAMENTO SUPERFINO, COR CINZA PLATINA (REF: QUARTZOLIT REJUNTE PORCELANATO E CERÂMICA OU SIMILAR)
2	PISO CERÂMICO CINZA CLARO ACETINADO **90X90cm**, CLASSE AO 4; COEF ATRITO >0,4; ABSORÇÃO DE ÁGUA <0,1; EXPANSÃO <0,006; JUNTA 3MM, (REF: CEMENTO GRIGIO BIANCOGRES EXTENSO OU SIMILAR) REJUNTE CIMENTICIO COLORIDO, RESINADO, SILICONADO, ANTIMOFO E DE ACABAMENTO SUPERFINO, COR CINZA PLATINA (REF: QUARTZOLIT REJUNTE PORCELANATO E CERÂMICA OU SIMILAR)
3	PISO DE CONCRETO / CIMENTICIO LISO DESEMPENADO, A EXECUTAR
4	SOLEIRA DE GRANITO "CINZA ANDORINHA", ACABAMENTO FLAMEADO, SEGUINDO LARGURA DA PORTA
5	ACABAMENTO DE TOPO DE MURETA/ALVENARIA BAIXA EM GRANITO "CINZA ANDORINHA", ACABAMENTO POLIDO, CONSIDERAR LARGURA DA ALVENARIA MAIS 2 cm DE PINGADEIRA DE AMBOS OS LADOS
6	PISO EM BLOCO DRENANTE CIMENTICIO 20X20cm, COR CINZA NATURAL
7A	PISO TÁTIL PLÁSTICO/BORRACHA, ALERTA, EM PVC, 25X25cm, AMARELO
7D	PISO TÁTIL PLÁSTICO/BORRACHA, DIRECIONAL, EM PVC, 25X25cm, AMARELO
8	MURETA GUIA EM CONCRETO ARMADO (OU BLOCOS DE CONCRETO P/ ALVENARIA ESTRUTURAL L=14 CM). EM ACABAMENTO APARENTE

PAREDE

SIMBOL.	PRODUTO
1	TIJOLO APARENTE A MANTER
2	CONCRETO APARENTE
3	RODAPÉ: PORCELANATO "CEMENTO GRIGIO" IDEM PISO, ATÉ 0,30m DE ALTURA.
3A	RODABASE EM PORCELANATO "CEMENTO GRIGIO" IDEM PISO, **NA ÁREA DO MÓDULO DO USUÁRIO**, PARA A BASE DOS BANCOS E FUNDO DOS "ENCOSTOS" DOS BANCOS. PARA ALTURAS E MAIORES DETALHES VER CORTES A, B e C NESTE PROJETO.
4	A PARTIR DE 0,30m E ATÉ 2,10m DE ALTURA, REVESTIMENTO DE PAREDE "NORONHA VERDE MESH" ELIANE, ACABAMENTO NATURAL/ACETINADO, 7,5X7,5cm, COM REJUNTE 2mm EM QUARTZOLIT "BRANCO"
5	PINTURA EM TINTA ACRÍLICA REF. SUVINIL COR "ELEFANTE", TRECHO ALTO DAS PAREDES INTERNAS, A PARTIR DE 2,10m ATÉ O FORRO
6	PINTURA EM TINTA ACRÍLICA REF. CORAL COR "BELA TURQUESA"
7	PINTURA EM TINTA ACRÍLICA REF. SUVINIL COR "BRANCO GELO"
8	PINTURA EM TINTA ACRÍLICA REF. SUVINIL COR "BRONZE REAL"
9	PINTURA EM TINTA ACRÍLICA REF. SUVINIL COR "ELEFANTE"
10	PINTURA EM TINTA ACRÍLICA REF. SUVINIL COR "TERRACOTA"

Declaro o atendimento às regras de acessibilidade previstas em legislação e em normas técnicas pertinentes para as edificações abertas ao público, de uso público ou privativas de uso coletivo, conforme § 1º do art. 56 da lei nº 13146, de 06 de julho de 2015. declaro o atendimento às lei nº 16.050 de 31 de julho de 2014, lei nº 16.642 de 9 de maio de 2017 e lei nº 12.651, de 25 de maio de 2012.

REV.	DESCRIÇÃO	PROJETISTA	DATA
02			
01			
00	EMISSÃO INICIAL	ANDRÉ	20/09/2024

RESPONSÁVEL TÉCNICO: FABIANO GONÇALVEIS DA SILVA (CREA: 5061119745-SP)

RESPONSÁVEL LEGAL: VICTOR SERRANO PEREIRA

URBIA GESTÃO DE PARQUES SPE S/A.
Avenida Dra. Ruth Cardoso, 8501 - 32º andar - São Paulo, SP

PROJETO/OBRA:
PARQUE DOS EUCALIPTOS

ENDEREÇO:
RUA MINISTRO GUIMARÃES, 280 - SUPER QUADRA MORUMBI - SÃO PAULO/SP

TÍTULO:
PARQUE DOS EUCALIPTOS
AS BUILT
MÓDULO DO USUÁRIO / RAMPAS / ESCADAS / HORTA
CORTES D, E, F, G e H

DISCIPLINA: ARQUITETURA
Nº DA FOLHA: 2022
FASE DO PROJETO: AB
REVISÃO: R00
FOLHA:

ESCALA: INICIADA | ÁREA TÉCNICA: ARQUITETURA
EMISSÃO INICIAL: 12/09/2024 | ARQUIVO: UGP-EUC-SV 01-ARQ-AB-2022-R00.dwg

Clicksign 334d1a64-3610-40ba-93dc-ab85d98f0728