1 PARQUINHO / OFICINA AO AR LIVRE / PICNIC PCD – PLANTA GERAL
ESCALA 1:50

2 PICNIC TRILHA – PLANTA
ESCALA 1:50

LISTA DE PRODUTOS, MOBILIÁRIOS E ACESSÓRIOS

SIMBOL	PRODUTO	QTDE
1	PISO EMBORRACHADO PARQUINHO ABERTO, MOLDURAS EM GERAL, REF. "AUBICON IMPACT PISO" COR: "TURMALINA" – ESPESSURA 50mm PLACAS DE 100x100cm, VINCADAS (PARA CORTE) EM 50x50cm, 50mm DE ESPESSURA, EXECUTAR BASE DE CONTRAPISO SOBRE SOLO NATURAL COMPACTADO, COM CAIMENTO DE 3% PARA AS EXTREMIDADES (ESCOAMENTO DE ÁGUA). APLICAR ESTÍRACO PLÁSTICO (PARAFUSOS, SMLAR ÀS ENCONTRADAS NO BRINQUEDO PONTE/ESCORREGADOR) ENTRE ESTE APLICAR AS PLACAS DE PISO EMBORRACHADO CONSIDERANDO CONTENÇÕES LATERAIS EM MINIGUIA DE CONCRETO. VERIFICAR MANUAL DE INSTALAÇÃO DO PRODUTO - FORNECIDO PELO FABRICANTE, PARA CORRETA APLICAÇÃO E MANUTENÇÃO DA GARANTIA DO PRODUTO.	45 m2
2	BALANÇO EXISTENTE A SER REFORMADO – REPOSICIONAR PÓRTICO PARA A POSIÇÃO DE PROJETO, GARANTINDO OS AFASTAMENTOS MÍNIMOS EXIGIDOS PELA NORMA TÉCNICA ESPECÍFICA; – EXECUTAR NOVAS BASES DE CONCRETO CONFORME PROJETO, EM ATENDIMENTO À NORMA ESPECÍFICA, COM NÍVEL DE TOPO DAS BASES A 30cm ABAIXO NO NÍVEL ACABADO (PROFUNDIDADE DA CAMADA DE AREIA); – EXECUTAR NOVOS FUROS, PARAFUSOS E CHUMBADORES DAS CADEIRAS, DE 3 POSIÇÕES PARA 2 NOVAS POSIÇÕES DE ASSENTOS, LOCALIZADAS CONFORME INDICADO NO PROJETO, EM ATENDIMENTO AOS ESPAÇAMENTOS MÍNIMOS EXIGIDOS PELA NORMA ESPECÍFICA; – RESTAURAR ESTRUTURA METÁLICA DO PÓRTICO A PARTIR DE DECAPAGEM DA PINTURA EXISTENTE, APLICAÇÃO DE BASE PROTETORA TIPO "ZARCÃO NAVAL" (OU SIMLAR) E EXECUTAR REPINTURA EM ESMALTE SINTÉTICO REF. CORAL "DORALIT ULTRA RESIDÊNCIA", COR "AMARELO TRATOR"; – INSTALAR OS 2 NOVOS ASSENTOS (ASSENTOS 7 E 8) CONFORME POSICIONAMENTO DO PROJETO E RECOMENDAÇÕES TÉCNICAS DO FABRICANTE.	01 UND
3	ASSENTO DE BALANÇO AVULSO, COM ENCOSTO, REF. "PARQUE VARAL" MODELO "RIPA" ESTRUTURA EM FERROS CHATOS GALVANIZADOS E RIPAS DE MADEIRA DE LEI ACABAMENTO/PINTURA OPÇÃO "PENTOX" (CUPINICIDA) 42x33x25cm (LxCxA)	01 UND
4	ASSENTO DE BALANÇO AVULSO, COM ENCOSTO, REF. "PARQUE VARAL" MODELO "TÁBUA" RIPAS DE MADEIRA DE LEI ACABAMENTO/PINTURA OPÇÃO "PENTOX" (CUPINICIDA) 45x27x7cm (LxCxA)	01 UND
5	PONTE / TORRE / PLATAFORMAS / ESCORREGADOR EXISTENTE A SER REFORMADO – SUPERAR UMA PLATAFORMA E A PONTE, POIS FORAM IDENTIFICADAS PATOLOGIAS IMPORTANTES NA ESTRUTURA DE MADEIRA; – REPOSICIONAR BRINQUEDO PARA A POSIÇÃO DE PROJETO, GARANTINDO OS AFASTAMENTOS MÍNIMOS EXIGIDOS PELA NORMA TÉCNICA ESPECÍFICA; – EXECUTAR NOVAS BASES DE CONCRETO CONFORME PROJETO, EM ATENDIMENTO À NORMA ESPECÍFICA, COM NÍVEL DE TOPO DAS BASES A 30cm ABAIXO NO NÍVEL ACABADO (PROFUNDIDADE DA CAMADA DE AREIA); – RESTAURAR BARRAS E COMPONENTES METÁLICOS DO BRINQUEDO, A PARTIR DE DECAPAGEM DA PINTURA EXISTENTE, APLICAÇÃO DE BASE PROTETORA TIPO "ZARCÃO NAVAL" (OU SIMLAR) E EXECUTAR REPINTURA EM ESMALTE SINTÉTICO REF. CORAL "DORALIT ULTRA RESIDÊNCIA", COR "VERDE LIMÃO".	01 UND
6	LIXEIRAS EXISTENTES A MANTER E A SEREM REPOSICIONADAS CONFORME PROJETO – PREVER REVISÃO E MANUTENÇÃO.	02 UND
7	NOVO BALANÇO A PROVIDENCIAR, PARA 2 ASSENTOS, REF. "PARQUE VARAL" OU SIMLAR IMPORTANTE: O PÓRTICO DEVE TER 2,60m DE COMPRIMENTO, PARA APENAS DOIS ASSENTOS, CADA UM COM AFASTAMENTO DE 87cm DAS LATERAIS ATÉ OS EIXOS DOS ASSENTOS, DE FORMA A ATENDER OS AFASTAMENTOS MÍNIMOS DA NORMA ESPECÍFICA. ESTRUTURA EM TUBOS DE AÇO GALVANIZADOS, COM PINTURA NA COR "AZUL" (DO FABRICANTE). DIMENSÕES APROXIMADAS: 2,60x2,00x1,10 (LxAxL)	01 UND
8	ASSENTO DE BALANÇO AVULSO, TIPO "BEBÊ", REF. "PARQUE VARAL" MODELO "ASSENTO CESTO" – OU SIMILAR	01 UND
9	ASSENTO DE BALANÇO AVULSO, TIPO "PCD", REF. "PARQUE VARAL" MODELO "ASSENTO INCLUSIVO" – OU SIMLAR	01 UND
10	TORRE DE ESCALADA TIPO "CUBOS DE BARRAS METÁLICAS" EXISTENTE A SER REFORMADO – REPOSICIONAR BRINQUEDO PARA A POSIÇÃO DE PROJETO, GARANTINDO OS AFASTAMENTOS MÍNIMOS EXIGIDOS PELA NORMA TÉCNICA ESPECÍFICA; – EXECUTAR NOVAS BASES DE CONCRETO CONFORME PROJETO, EM ATENDIMENTO À NORMA ESPECÍFICA, COM NÍVEL DE TOPO DAS BASES A 30cm ABAIXO NO NÍVEL ACABADO (PROFUNDIDADE DA CAMADA DE AREIA); – RESTAURAR BARRAS E COMPONENTES METÁLICOS DO BRINQUEDO, A PARTIR DE DECAPAGEM DA PINTURA EXISTENTE, APLICAÇÃO DE BASE PROTETORA TIPO "ZARCÃO NAVAL" (OU SIMLAR) E EXECUTAR REPINTURA EM ESMALTE SINTÉTICO REF. CORAL "DORALIT ULTRA RESIDÊNCIA", COR "VERDE LIMÃO".	01 UND
11	PÓRTICO DE MADEIRA COM BARRAS METÁLICAS TIPO "TRAVESSIA PENDURADA" EXISTENTE A REFORMAR – REPOSICIONAR BRINQUEDO PARA A POSIÇÃO DE PROJETO, GARANTINDO OS AFASTAMENTOS MÍNIMOS EXIGIDOS PELA NORMA TÉCNICA ESPECÍFICA; – EXECUTAR NOVAS BASES DE CONCRETO CONFORME PROJETO, EM ATENDIMENTO À NORMA ESPECÍFICA, COM NÍVEL DE TOPO DAS BASES A 30cm ABAIXO NO NÍVEL ACABADO (PROFUNDIDADE DA CAMADA DE AREIA); – FORMAR IDENTIFICADOS FIXAÇÕES POR PARAFUSOS EXPOSTOS EM ZONAS DE CIRCULAÇÃO, PARA FIXAÇÃO DE ESTÍRACO PLÁSTICO (PARAFUSOS, SMLAR ÀS ENCONTRADAS NO BRINQUEDO PONTE/ESCORREGADOR – RESTAURAR COMPONENTES DE MADEIRA, CONSIDERANDO LIXAMENTO PARA REMOÇÃO DE VERNIZ EXISTENTE, APLICAÇÃO DE CUPINICIDA TIPO "PENTOX INCOLOR" E FINALIZAÇÃO COM APLICAÇÃO DE BASE PROTETORA DE BASE SOLVENTE TIPO "TINAX" REF. "MONAMAR COMERCIAL"; – REVISAR LIGAÇÕES METÁLICAS E PARAFUSOS, COM A SUBSTITUIÇÃO DAS PEÇAS, PINOS E PORCAS QUANDO POSSÍVEL; – RESTAURAR BARRAS E COMPONENTES METÁLICOS DO BRINQUEDO, ASSIM COMO OS ASSENTOS DE MADEIRA, A PARTIR DE DECAPAGEM DA PINTURA EXISTENTE, APLICAÇÃO DE BASE PROTETORA TIPO "ZARCÃO NAVAL" (OU SIMLAR) E EXECUTAR REPINTURA EM ESMALTE SINTÉTICO REF. CORAL "DORALIT ULTRA RESIDÊNCIA", COM DUAS CORES (UMA PARA CADA EXTREMIDADE), "AZUL FRANÇA" E "AMARELO".	02 UND
12	BRINQUEDO TIPO "PÓRTICO BARRAS METÁLICAS DE PENDURAR" EXISTENTE,A REFORMAR – REPOSICIONAR BRINQUEDO PARA A POSIÇÃO DE PROJETO, GARANTINDO OS AFASTAMENTOS MÍNIMOS EXIGIDOS PELA NORMA TÉCNICA ESPECÍFICA; – EXECUTAR NOVAS BASES DE CONCRETO CONFORME PROJETO, EM ATENDIMENTO À NORMA ESPECÍFICA, COM NÍVEL DE TOPO DAS BASES A 30cm ABAIXO NO NÍVEL ACABADO (PROFUNDIDADE DA CAMADA DE AREIA); – RESTAURAR BARRAS E COMPONENTES METÁLICOS DO BRINQUEDO, A PARTIR DE DECAPAGEM DA PINTURA EXISTENTE, APLICAÇÃO DE BASE PROTETORA TIPO "ZARCÃO NAVAL" (OU SIMLAR) E EXECUTAR REPINTURA EM ESMALTE SINTÉTICO REF. CORAL "DORALIT ULTRA RESIDÊNCIA", COR "MARROM CONHAQUE".	01 UND
13	PAINEL "OTIM INTERATIVO A PROVIDENCIAR, REF. "PARQUE VARAL" MODELO "PICTOGRAMA" COR: "AMARELO" APOIO EM MADEIRA NATURAL E PAINEL NA COR AZUL DIMENSÕES: 1,28x0,14x1,50 (CxLxA)	01 UND
14	PAINEL "OTIM INTERATIVO A PROVIDENCIAR, REF. "PARQUE VARAL" MODELO "XILOFONE" COR: "AMARELO" APOIO EM MADEIRA NATURAL E PAINEL NA COR AZUL DIMENSÕES: 1,45x0,11x1,50 (CxLxA)	01 UND
15	"BICHINHO DE MOLA" REF. "SPEED KIDS" MOD. "BURRITO", OU SIMLAR, A PROVIDENCIAR VERIFICAR RECOMENDAÇÕES DE INSTALAÇÃO DO FABRICANTE	01 UND
16	CONJUNTOS DE MESAS E BANCOS DE MADEIRA NATURAL, PARA ÁREA DE "OFICINA AO AR LIVRE", A EXECUTAR OBS: EXECUTAR CONFORME MODELO EXISTENTE NOS PARQUES (ADULTOS E CRIANÇAS DE 5 A 10 ANOS), A EXECUTAR OBS: SIMLAR AO MODELO DE MESA DE "PICNIC" EXISTENTE NOS PARQUES LAJEADO E FARÁ LIMA. VER DETALHAMENTO ESPECÍFICO NESTE PROJETO.	01 UND
17	CONJUNTO MESA E BANCO DE MADEIRA NATURAL, PARA ÁREAS DE "PICNIC", A EXECUTAR OBS: EXECUTAR CONFORME MODELO EXISTENTE NOS PARQUES LAJEADO E FARÁ LIMA. PREVER EM UMA DAS CABECERAS, TAMPO EM BALANÇO E ESPAÇO LIBERADO SOB TAMPO PARA USUÁRIOS PCD	03 UND
18	BEBEDOURO DE COLUNA COM DUAS ALTURAS (ADULTO e CRIANÇA/PCD), REF. "GOLONI" "BEBEDOURO MORUMBI", OU SIMLAR, A PROVIDENCIAR	01 UND
19	BANCO EM RIPAS DE MADEIRA COM PÉS EM FERRO, EXISTENTES A SEREM REFORMADOS. PREVER REVISÃO GERAL, MANUTENÇÃO E REPINTURA.	06 UND

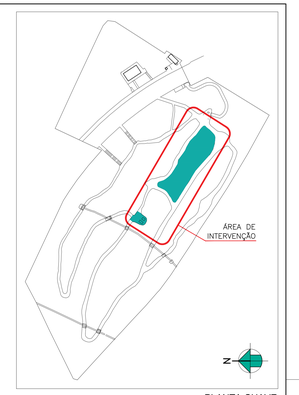

PLANTA CHAVE

LEGENDA DE MATERIAIS E ACABAMENTOS

SIMBOLOGIA	DESCRIÇÃO	
EXISTENTE A MANTER		
1	ASFALTO	
2	CANTEIRO/JARDIM EM SOLO NATURAL COM VEGETAÇÃO	
3	SOLO NATURAL COMPACTADO COM ACABAMENTO TIPO "PEDRISCO"	
4	GUIA EXISTENTE	
A EXECUTAR		QUANTIDADE
5	CONTRAPISO DE CONCRETO ARMADO COM ACABAMENTO USO DESEMPENADO	16,00 M2
6	PISO EM BLOCOS CIMENTÍCIOS 20x20cm, SEM O'HAPPRO, COM GRAU DE PERMEABILIDADE ACIM. (75%*10 l.m/h). COR : CINZA NATURAL (REF.: STEPPRENO, JUNTA DE 2MM.	42,00 M2
7	LADRILHO HIDRÁULICO CIMENTÍCIO TIPO "TATIL DE ALERTA" 25x25x2,5CM AMARELO, JUNTA DE 2MM, ASSENTAMENTO SOBRE ARGAMASSA ACIM	41 PEÇAS
8	GUIA DE CONTENÇÃO EM CONCRETO ARMADO ACABAMENTO APARENTE, PREVER FUROS DE 75mm (DEIXAR TOCO DE TUBO PVC 75mm NA FORMA, NA TRANSVERSAL) A CADA 2,00m, NO PÉ TRILHA, C/ CAIMENTO P/ "BIOVALE	32,00 ML
9	PISO NATURAL TIPO "TERRA BATIDA" PARA OS PASSEIOS E RECINTOS ACESSÍVEIS(PIPÓ) AO AR LIBRE. OBS: TIPO DE PISO RECOMENDADO PELA URBIA PARA ROTAS ACESSÍVEIS.	334,00 M2
10	RECOMPOSIÇÃO DE SOLO NATURAL E PLANTIO DE GRAMA/VEGETAÇÃO NO MESMO PADRÃO EXISTENTE NAS ADJACÊNCIAS	16,00 M2
11	PISO NATURAL TIPO "TERRA BATIDA" PARA OS PASSEIOS E RECINTOS ACESSÍVEIS(PIPÓ) AO AR LIBRE. OBS: TIPO DE PISO RECOMENDADO PELA URBIA PARA ROTAS ACESSÍVEIS.	58,00 M2
12	PISO EMBORRACHADO DRENANTE. VER LISTA DE PRODUTOS, ITEM "1"	68,75 M2
13	PISO GERAL DO PARQUINHO EM ÁREA MÍDIA A BASE DE SILICA, LAVADA COM GRANULOMETRIA ENTRE 0,2 E 0,6mm. EXECUTAR CAMADA DE AREIA COM 30cm DE PROFUNDIDADE.	257,00 M2
14	GUIA EM CONCRETO (OU BLOCOS CIMENTÍCIOS DE ALVENARIA ESTRUTURAL (+/-19 CM). EM ACABAMENTO APARENTE	
15	MURETA DE CONTENÇÃO EM ALVENARIA DE BLOCOS DE CONCRETO DE 19x19x39cm, REVESTIDO COM ARGAMASSA POLIMÉRICA IMPERMEABILIZANTE E ACABAMENTO CIMENTÍCIO APARENTE	

LEGENDA

REPRESENTAÇÃO	DESCRIÇÃO
	ELEMENTOS CONSTRUTIVOS/PAVIMENTOS DE ÁREAS EXISTENTES A DEMOLIR
	LINHAS DE EIXO PARA LOCAÇÃO DOS BRINQUEDOS/EQUIPAMENTOS
	LIMITE FAIXA DE APP
	INDICAÇÃO DE PLANO INCLINADO SUBINDO INCLINAÇÃO < 5% – SEM CORRIMÃO
	COTA DE NÍVEL DE PLANO EXISTENTE A MANTER
	COTA DE NÍVEL DE PLANO PROJETADO A EXECUTAR
	REDE SUBTERRÂNEA DE DRENAGEM – VER PROJETO DE HIDRÁULICA

REV.	DESCRIÇÃO	PROJETISTA	DATA
02			
01			
00	EMISSÃO INICIAL	ANDRE	2009/2024

Declaro o atendimento às regras de acessibilidade previstas em legislação e em normas técnicas pertinentes para as edificações abertas ao público, de uso público ou privativas de uso coletivo, conforme § 1º do art. 56 da lei nº 13146, de 06 de julho de 2015, declaro o atendimento às leis nº 16.050 de 31 de julho de 2014, lei nº 16.642 de 9 de maio de 2017 e lei nº 12.651, de 25 de maio de 2012.

NOTAS GERAIS

1- Conferir as medidas no local
2- Todas as cotas estão em metros, exceto quando indicado contrário
3- Verificar todas as cotas in loco por se tratar de reforma podem haver diferenças.
4- Para a pavimentação das rampas, foi considerada a reutilização do material existente na rampa atual (a ser reformada). Prever reposição do material quando necessário, do mesmo tipo, características, dimensões e fabricante.
5- O projeto está em concordância com as seguintes normas técnicas:
-ABNT NBR 16071-2/21: Playgrounds Parte 2: Requisitos de segurança
-ABNT NBR 16071-3/21: Playgrounds Parte 3: Requisitos de segurança para pisos absorventes de impacto
-ABNT NBR 16071-5/21: Playgrounds Parte 5: Projeto da área de lazer
-ABNT NBR 16071-8/21: Playgrounds Parte 8: Requisitos para playground inclusivo
-ABNT NBR 9050/20: Acessibilidade a edificações, mobiliário, espaços e equipamentos urbanos
-ABNT NBR 14718/19: Guarda-corpos para edificação
-ABNT NBR 16537/16: Acessibilidade-Sinalização tátil no piso-Diretrizes para elaboração de projetos e instalação
6- Verificar se todos os pontos de escoamento possuem caimento adequado de no mínimo 2%, sempre a favor da declividade, para evitar o empoçamento caixas técnicas e de instalações devendo ser suas tampas corrigidas.
7- Projeto efetuado com levantamento planialtimétrico, realizado por profissional Topógrafo, em 18 de dezembro de 2023, utilizando sistema de coordenadas tipo UTM, fuso 23, meridiano central 45. Datum SIRGAS 2000.

RESPONSÁVEL TÉCNICO:
FABIANO GONÇALVES DA SILVA (CREA: 5061119764/SP)

RESPONSÁVEL LEGAL:
VICTOR BERNARDO PEREIRA

URBIA GESTÃO DE PARQUES SPE SA
urbia
A NATUREZA NOS CONECTA
URBIA GESTÃO DE PARQUES SPE SA.
Avenida Dra. Ruth Cardoso, 8501 - 32º andar - São Paulo, SP.

PROJETO/OBRA:
PARQUE DOS EUCALIPTOS

ENDEREÇO:
RUA MINISTRO GUIMARÃES, 280 - SUPER QUADRA MORUMBI - SÃO PAULO/SP

TÍTULO:
PARQUE DOS EUCALIPTOS
AS BUILT
PARQUINHO / OFICINA AO AR LIVRE / PICNIC PCD / PICNIC TRILHA
PLANTA GERAL

DISCIPLINA: URBANISMO
Nº DA FOLHA: 1091
FASE DO PROJETO: AB
REVISÃO: R00
FOLHA:

ESCALA: 1 : 50 | ÁREA TÉCNICA: URBANISMO
EMISSÃO INICIAL: 12/09/2024 | ARQ: UGP-EUC-SV-D2-URB-AB-1091-R00.dwg

Clickcage: b0e5f29a-6d99-43b7-b659-e7b8f4d9f013